



DINAS PEKERJAAN UMUM KABUPATEN KUTAI KARTANEGARA

**JALAN WOLTER MONGINSIDI KOMPLEK PERKANTORAN BUPATI KUTAI
KARTANEGARA TENGGARONG 75511**

KEGIATAN

PENYELENGGARAAN JALAN KABUPATEN / KOTA

PEKERJAAN

**LANJUTAN PEMBANGUNAN JALAN KUYUNG MUARA WIS-KAYU BATU
MUARA MUNTAI**

KONTRAKTOR PELAKSANA

PT. UNGGUL SOKAJA

TAHUN ANGGARAN

2024

ASBUILT DRAWING



PEMERINTAH KABUPATEN KUTAI KARTANEGARA
DINAS PEKERJAAN UMUM KABUPATEN KUTAI KARTANEGARA

JALAN WOLTER MONGINSIDI KOMPLEK PERKANTORAN BUPATI KUTAI
KARTANEGARA TENGGARONG 75511

LEMBAR PENGESAHAN

KEGIATAN

PENYELENGGARAAN JALAN KABUPATEN / KOTA

PEKERJAAN

 

LANJUTAN PEMBANGUNAN JALAN KUYUNG MUARA WIS-KAYU BATU
MUARA MUNTAI


KONTRAKTOR PELAKSANA

PT. UNGGUL SOKAJA

TAHUN ANGGARAN

2024

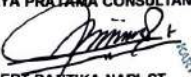DIKETAHUI OLEH, DINAS PEKERJAAN UMUM PEJABAT PEMBUAT KOMITMEN	DISETUJUI OLEH, KONSULTAN SUPERVISI CV. KARYA PRATAMA CONSULTANT	DIPERIKSA OLEH, KONSULTAN SUPERVISI CV. KARYA PRATAMA CONSULTANT	DIBUAT OLEH, KONTRAKTOR PELAKSANA PT. UNGGUL SOKAJA
 RUDY DARMA PUTRA, ST. NIP 19850703 201101 1 001	 ALBERT BANTIKA NARI, ST. Site Engineer	 ABDURRAHIM BERTI, ST. Inspector	 HERDIANSYAH, ST. Manager Proyek

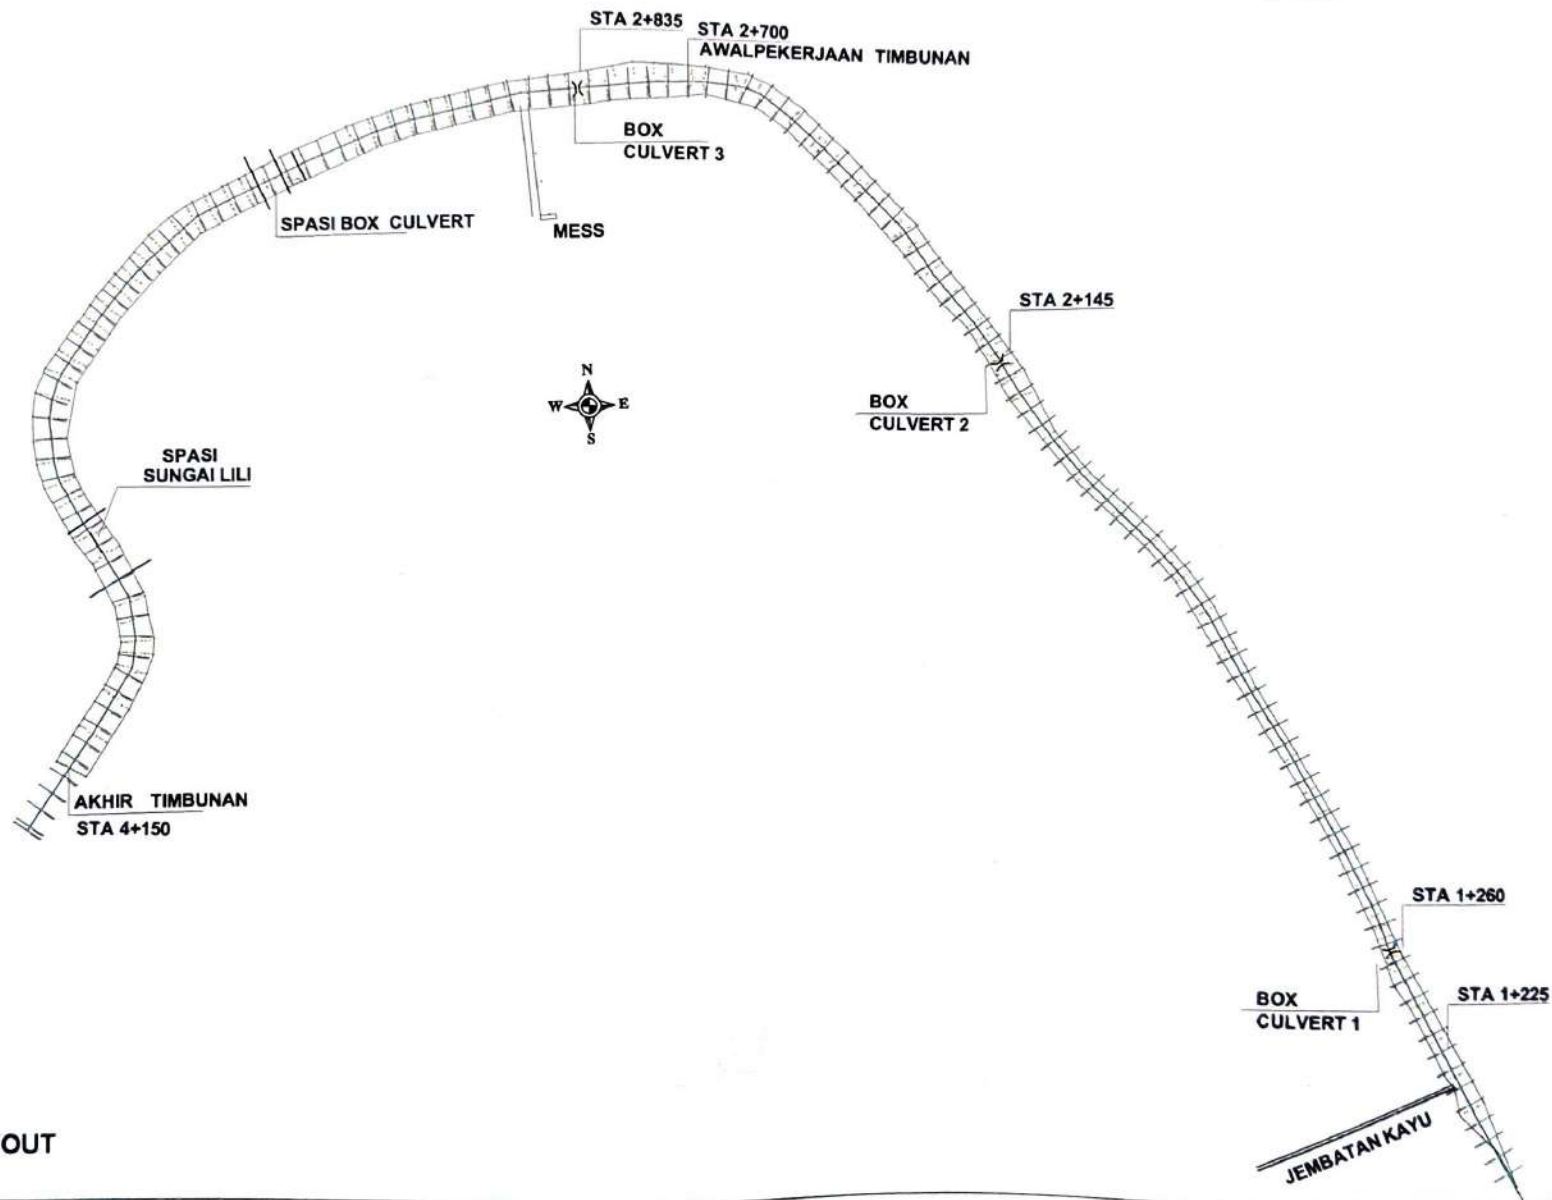

LAYOUT

PEMERINTAH KABUPATEN KUTAI KARTANEGARA



DINAS PEKERJAAN UMUM KABUPATEN
KUTAI KARTANEGARA
JALAN WOLTER MONGENIS KOMPLEK PERKANTORAN BUPATI KUTAI
KARTANEGARA

KEGIATAN : PENYELENGGARAAN JALAN
KABUPATEN/KOTA

PEKERJAAN: LANJUTAN PEMBANGUNAN
JALAN KUYUNG MUARA
WIS-KAYU BATU MUARA MUNTAI

TAHUN ANGGARAN : 2024

DISETUJUI OLEH,

KONSULTAN SUPERVISI
CV. KARYA PRATAMA CONSULTANT

Albert Santika Nari, ST
ALBERT SANTIKA NARI, ST.
Site Engineer

DIPERIKSA OLEH,

KONSULTAN SUPERVISI
CV. KARYA PRATAMA CONSULTANT

Abdurrahim Berti, ST
ABDURRAHIM BERTI, ST.
Inspector

DIBUAT OLEH,

KONTRAKTOR PELAKSANA
PT. UNGGUL SOKAJA

Hardianis, ST
HARDIANIS, ST
Manager Proyek

JUDUL GAMBAR :

NO. LEMBAR :


ASBUILT DRAWING

LONG SECTION


SKALA :


V : 1:200

H : 1:200

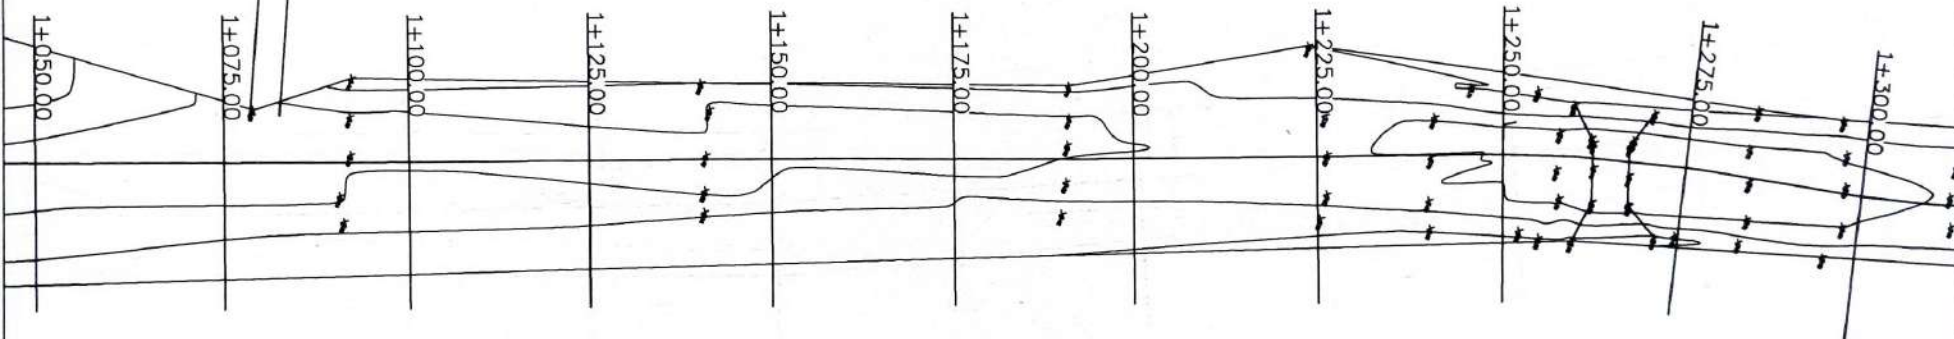

AWAL KEGIATAN TIMBUNAN BOX 1
STA 1225-1290

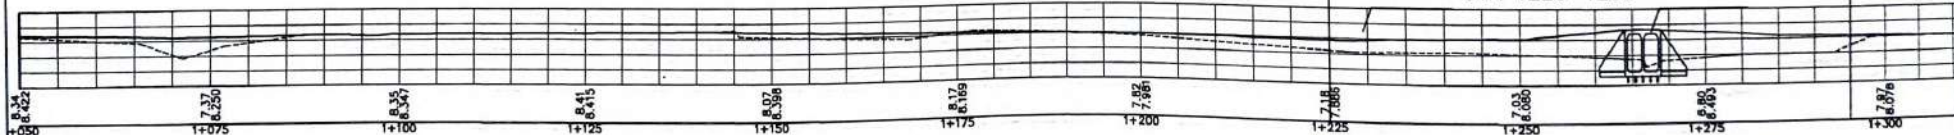

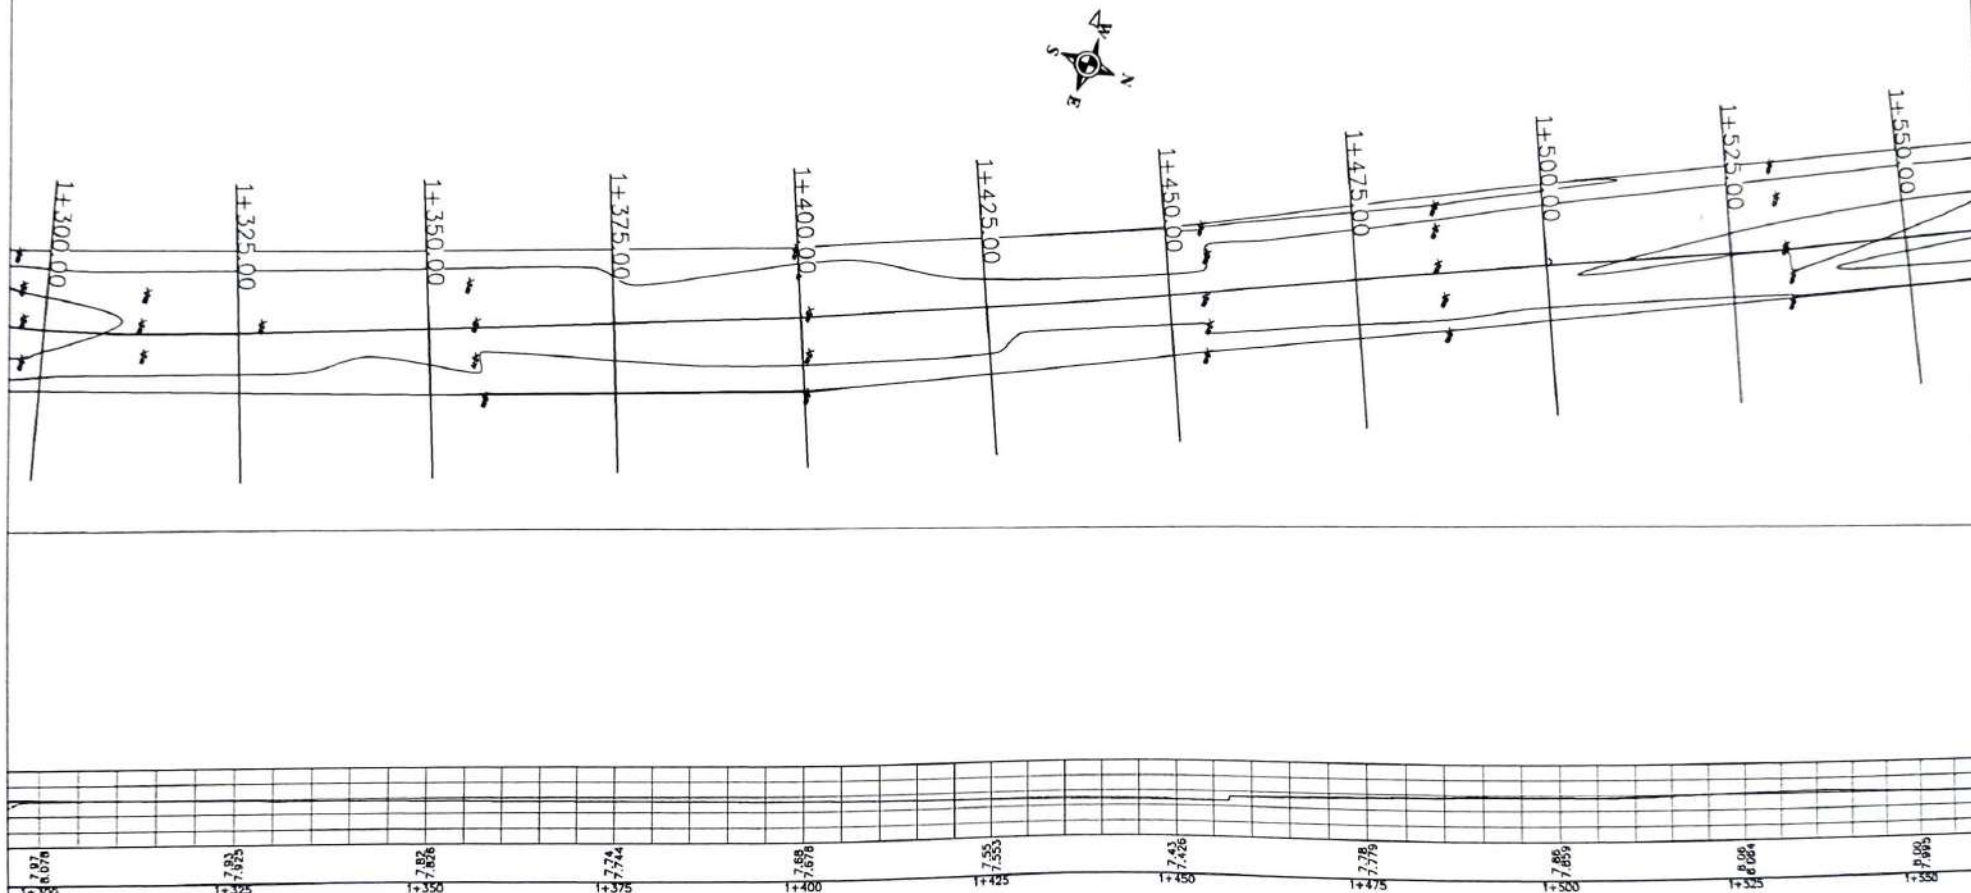

PEMERINTAH KABUPATEN KUTAI KARTANEGARA



DINAS PEKERJAAN UMUM KABUPATEN
KUTAI KARTANEGARA
JALAN WOLTER MONORINSI KOMPLEK PERKANTORAN BUPATI KUTAI
KARTANEGARA

KEGIATAN : PENYELENGGARAAN JALAN
KABUPATENKOTA

PEKERJAAN: LANJUTAN PEMBANGUNAN
JALAN KUYUNG MUARA
WIS-KAYU BATU MUARA MUNTAL

TAHUN ANGGARAN : 2024

DISETUJUI OLEH,
KONSULTAN SUPERVISI
CV. KARYA PRATAMA CONSULTANT

ALBERT BANTIKA NARI, ST.
Site Engineer


DIPERIKSA OLEH,
KONSULTAN SUPERVISI
CV. KARYA PRATAMA CONSULTANT

ABDURRAHIM BERTI, ST.T
Inspector

DIBUAT OLEH,
KONTRAKTOR PELAKSANA
PT. UNGGUL SOKAJA

HARDI ANIS, ST
Manager Proyek

JUDUL GAMBAR :
ASBUILT DRAWING
LONG SECTION
NO. LEMBAR :
SKALA :
V : 1:200
H : 1:700

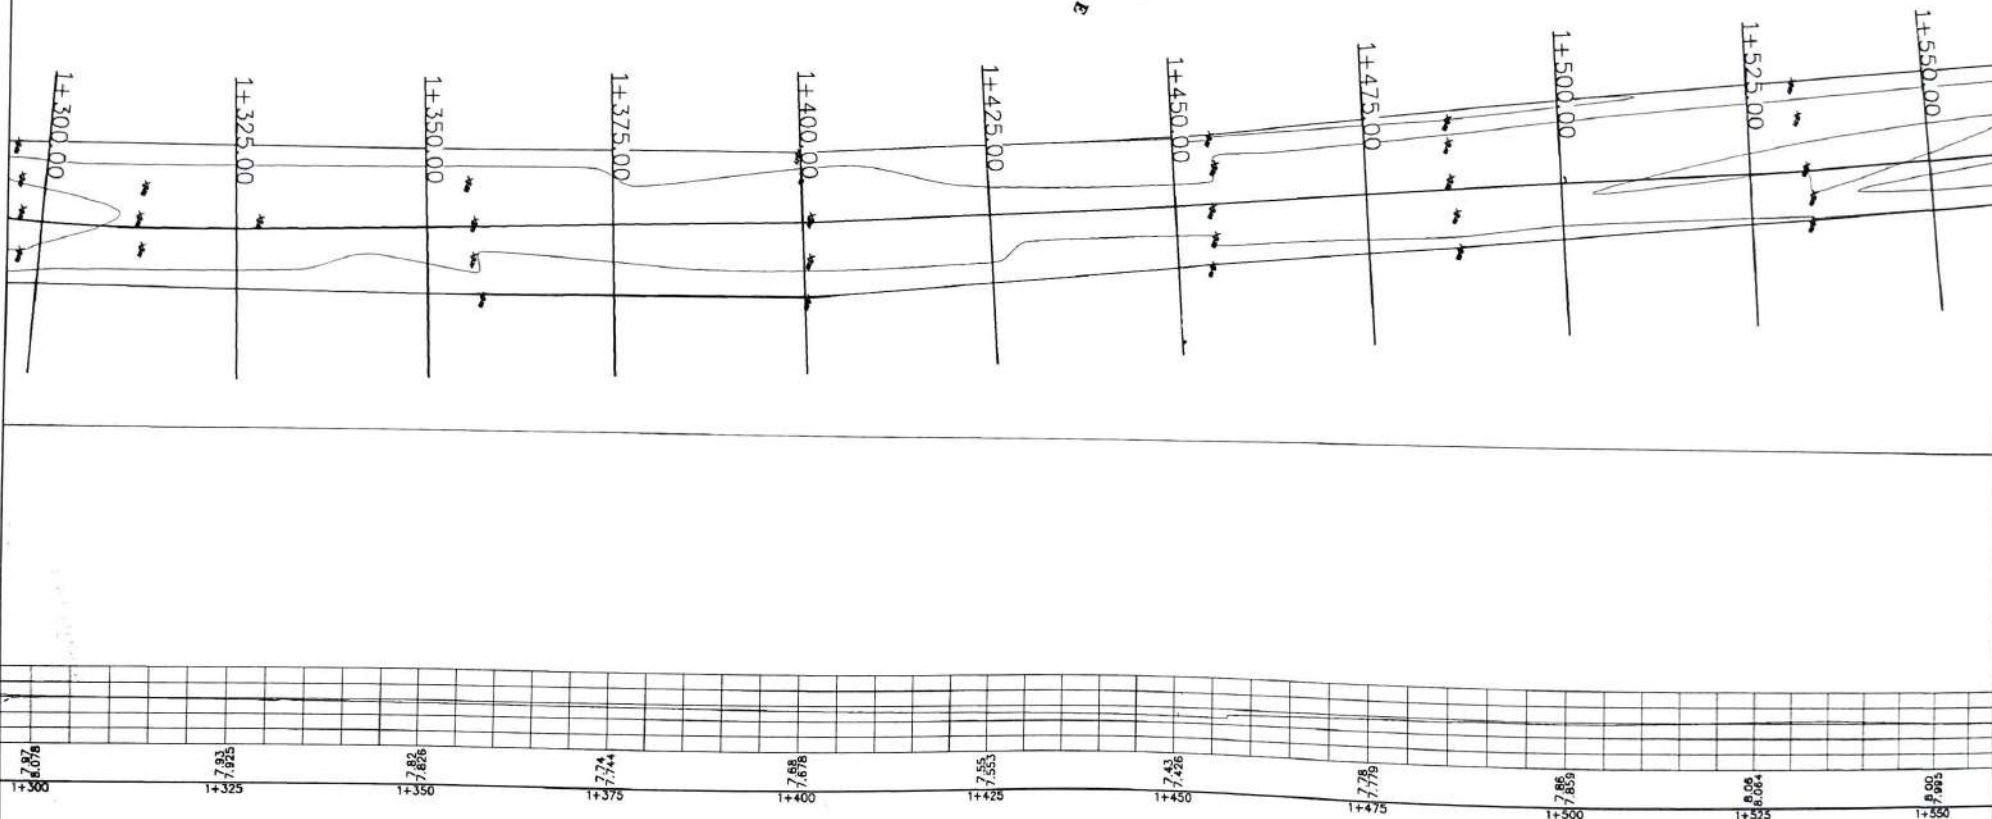

PEMERINTAH KABUPATEN KUTAI KARTANEGARA



DINAS PEKERJAAN UMUM KABUPATEN
KUTAI KARTANEGARA
JALAN WOL TER MOWINSIDI KOMPLEK PERKANTORAN BUPATI KUTAI
KARTANEGARA

KEGIATAN : PENYELENGGARAAN JALAN
KABUPATENKOTA
PEKERJAAN: LANJUTAN PEMBANGUNAN
JALAN KUYUNG MUARA
WIS-KAYU BATU MUARA MUNTAI
TAHUN ANGGARAN : 2024

DISETUJUI OLEH,
KONSULTAN SUPERVISI
CV. KARYA PRATAMA CONSULTANT

ALBERT BANTIKA NARI, ST.
Site Engineer


DIPERIKSA OLEH,
KONSULTAN SUPERVISI
CV. KARYA PRATAMA CONSULTANT

ABDURRAHIM BERTL, ST.
Inspector

DIBUAT OLEH,
KONTRAKTOR PELAKSANA
PT. UNGGUL SOKAJA

HARDI ANIS, ST
Manager Proyek

JUDUL GAMBAR :
ASBUILT DRAWING
LONG SECTION
NO. LEMBAR :
SKALA :
V : 1:200
H : 1:700

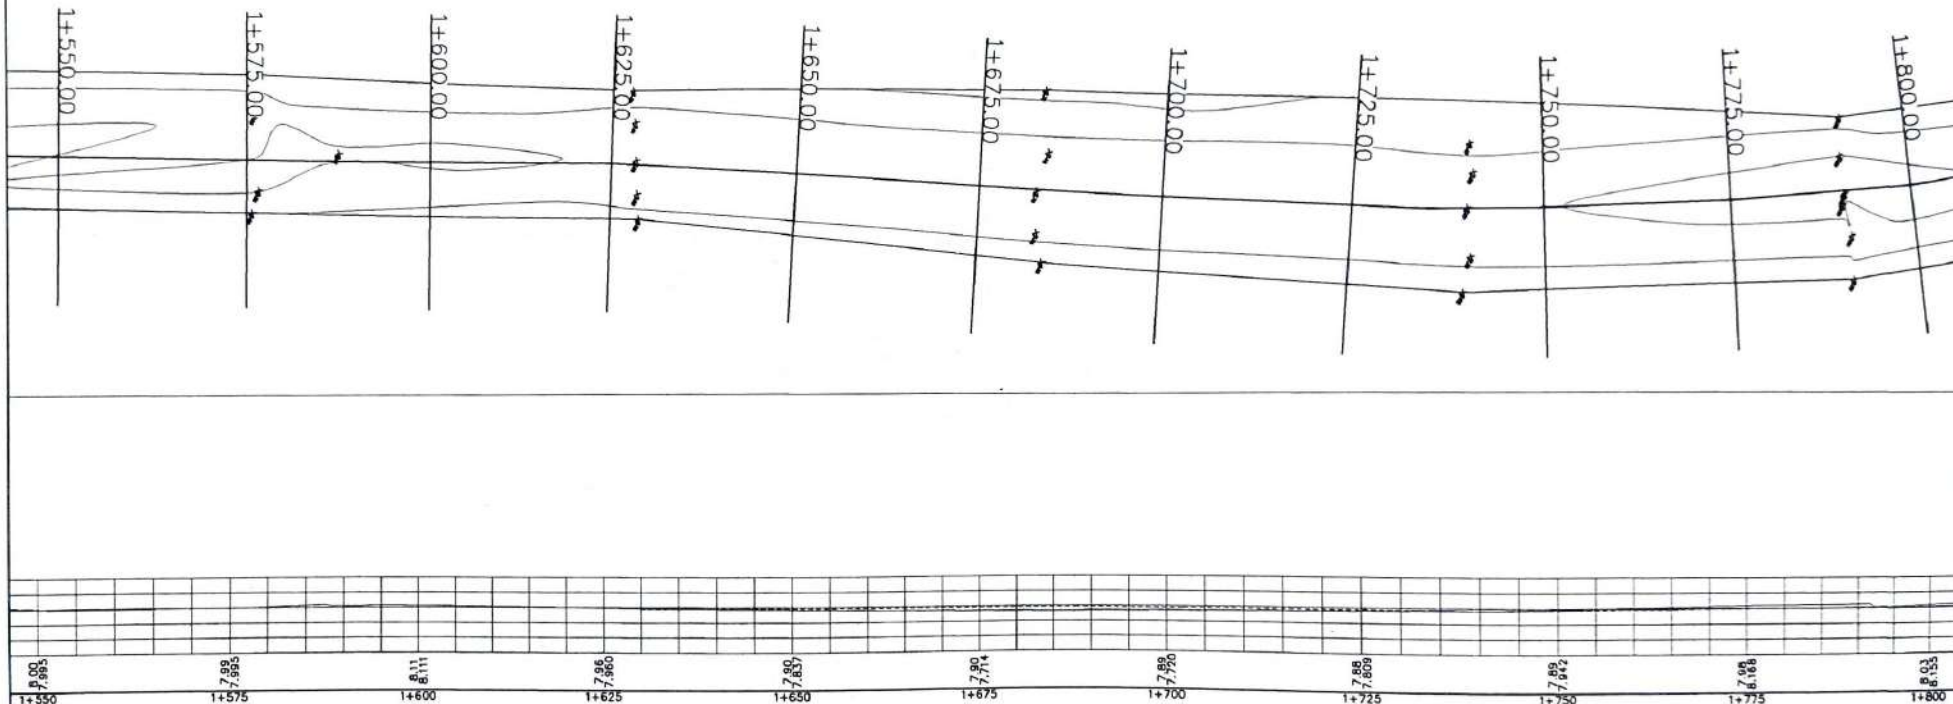

PEMERINTAH KABUPATEN KUTAI KARTANEGARA



DINAS PEKERJAAN UMUM KABUPATEN
KUTAI KARTANEGARA
JALAN WOLTER MONGINSIDI KOMPLEK PERKANTORAN BUPATI KUTAI
KARTANEGARA

KEGIATAN : PENYELENGGARAAN JALAN
KABUPATENKOTA

PEKERJAAN: LANJUTAN PEMBANGUNAN
JALAN KUYUNG MUARA
WIS-KAYU BATU MUARA MUNTAI

TAHUN ANGGARAN : 2024

DISETUJUI OLEH,
KONSULTAN SUPERVISI
CV. KARYA PRATAMA CONSULTANT

Albert Bantika Nari
ALBERT BANTIKA NARI, ST.
Site Engineer



DIPERIKSA OLEH,
KONSULTAN SUPERVISI
CV. KARYA PRATAMA CONSULTANT

Abdurrahim Berti
ABDURRAHM BERTI, ST.T
Inspector

DIBUAT OLEH,
KONTRAKTOR PELAKSANA
PT. UNGGUL SOKAJA
Hardjanis
HARDJANIS, ST
Manager Proyek

JUDUL GAMBAR : NO. LEMBAR :

ASBUILT DRAWING
LONG SECTION
SKALA :
V : 1:200
H : 1:500

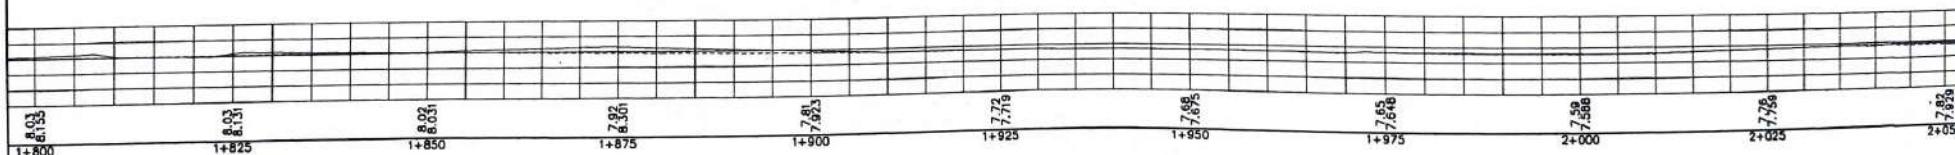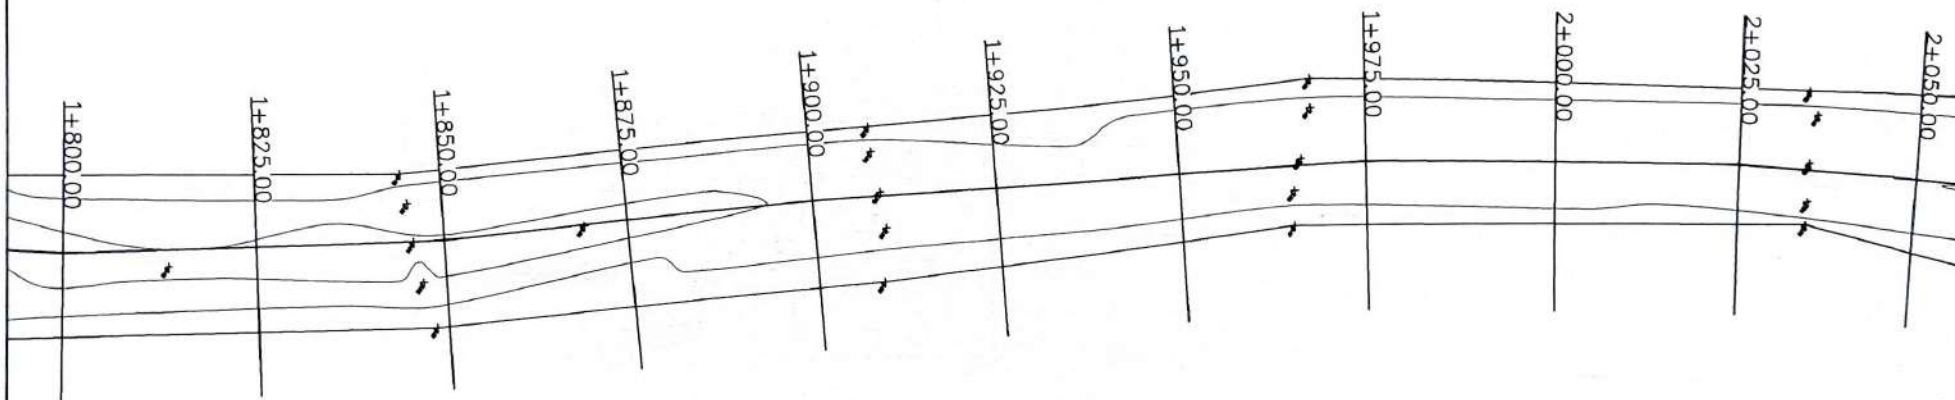

PEMERINTAH KABUPATEN KUTAI KARTANEGARA



DINAS PEKERJAAN UMUM KABUPATEN
KUTAI KARTANEGARA
JALAN WOLTER MONGINSIDI KOMPLEK PERKANTORAN BUPATI KUTAI
KARTANEGARA

KEGIATAN : PENYELENGGARAAN JALAN
KABUPATENKOTA

PEKERJAAN: LANJUTAN PEMBANGUNAN
JALAN KUYUNG MUARA
WIS-KAYU BATU MUARA MUNTAI

TAHUN ANGGARAN : 2024

DISETUJUI OLEH,

KONSULTAN SUPERVISI
CV. KARYA PRATAMA CONSULTANT

Albert Bantika Nari
ALBERT BANTIKA NARI, ST.
Site Engineer

DIPERIKSA OLEH,

KONSULTAN SUPERVISI
CV. KARYA PRATAMA CONSULTANT

Abdurrahim Berti
ABDURRAHIM BERTI, ST.T
Inspector

DIBUAT OLEH,

KONTRAKTOR PELAKSANA
PT. UTUNGUL SOKAJA

Kordi Anis
KORDI ANIS, ST
Manager Proyek

JUDUL GAMBAR :

NO. LEMBAR :


ASBUILT DRAWING

LONG SECTION


SKALA :

V : 1:200

H : 1:700

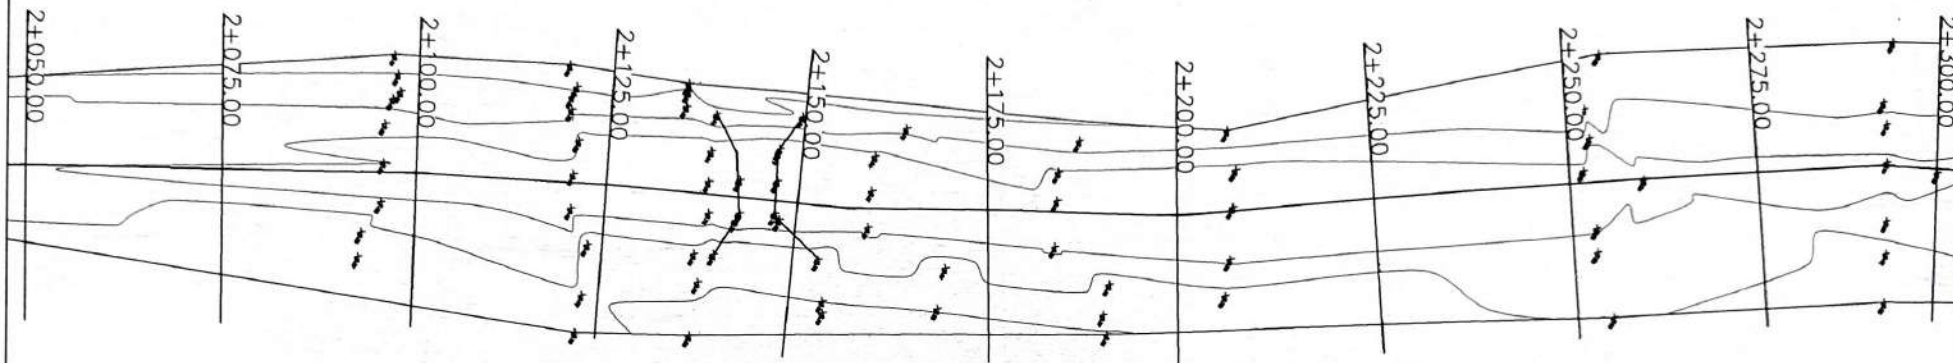

TIMBUNAN BOX 2
STA 2100-2195

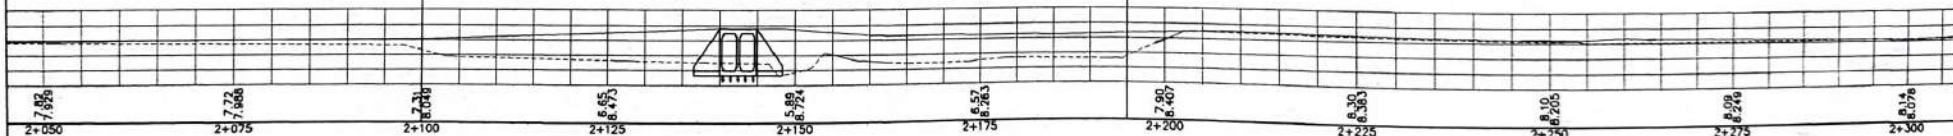

PEMERINTAH KABUPATEN KUTAI KARTANEGARA



DINAS PEKERJAAN UMUM KABUPATEN
KUTAI KARTANEGARA
JALAN WOL TER MONOMBI KOMPLEK PERKANTORAN BUPATI KUTAI
KARTANEGARA

KEGIATAN : PENYELENGGARAAN JALAN
KABUPATENKOTA

PEKERJAAN: LANJUTAN PEMBANGUNAN
JALAN KUYUNG MUARA
WIS-KAYU BATU MUARA MUNTAI

TAHUN ANGGARAN : 2024

DISETUJUI OLEH,

KONSULTAN SUPERVISI
CV. KARYA PRATAMA CONSULTANT

Albert Bantika Nari, ST.
ALBERT BANTIKA NARI, ST.
Site Engineer

DIPERIKSA OLEH,

KONSULTAN SUPERVISI
CV. KARYA PRATAMA CONSULTANT

Abdurrahim Berti, ST.
ABDURRAHIM BERTI, ST.
Inspector

DIBUAT OLEH,

KONTRAKTOR PELAKSANA
PT. UNGGUL SOKAJA

Hardi Anis, ST.
HARDI ANIS, ST.
Manager Proyek

JUDUL GAMBAR :

NO. LEMBAR :


ASBUILT DRAWING

LONG SECTION

SKALA :

V : 1:200

H : 1:700

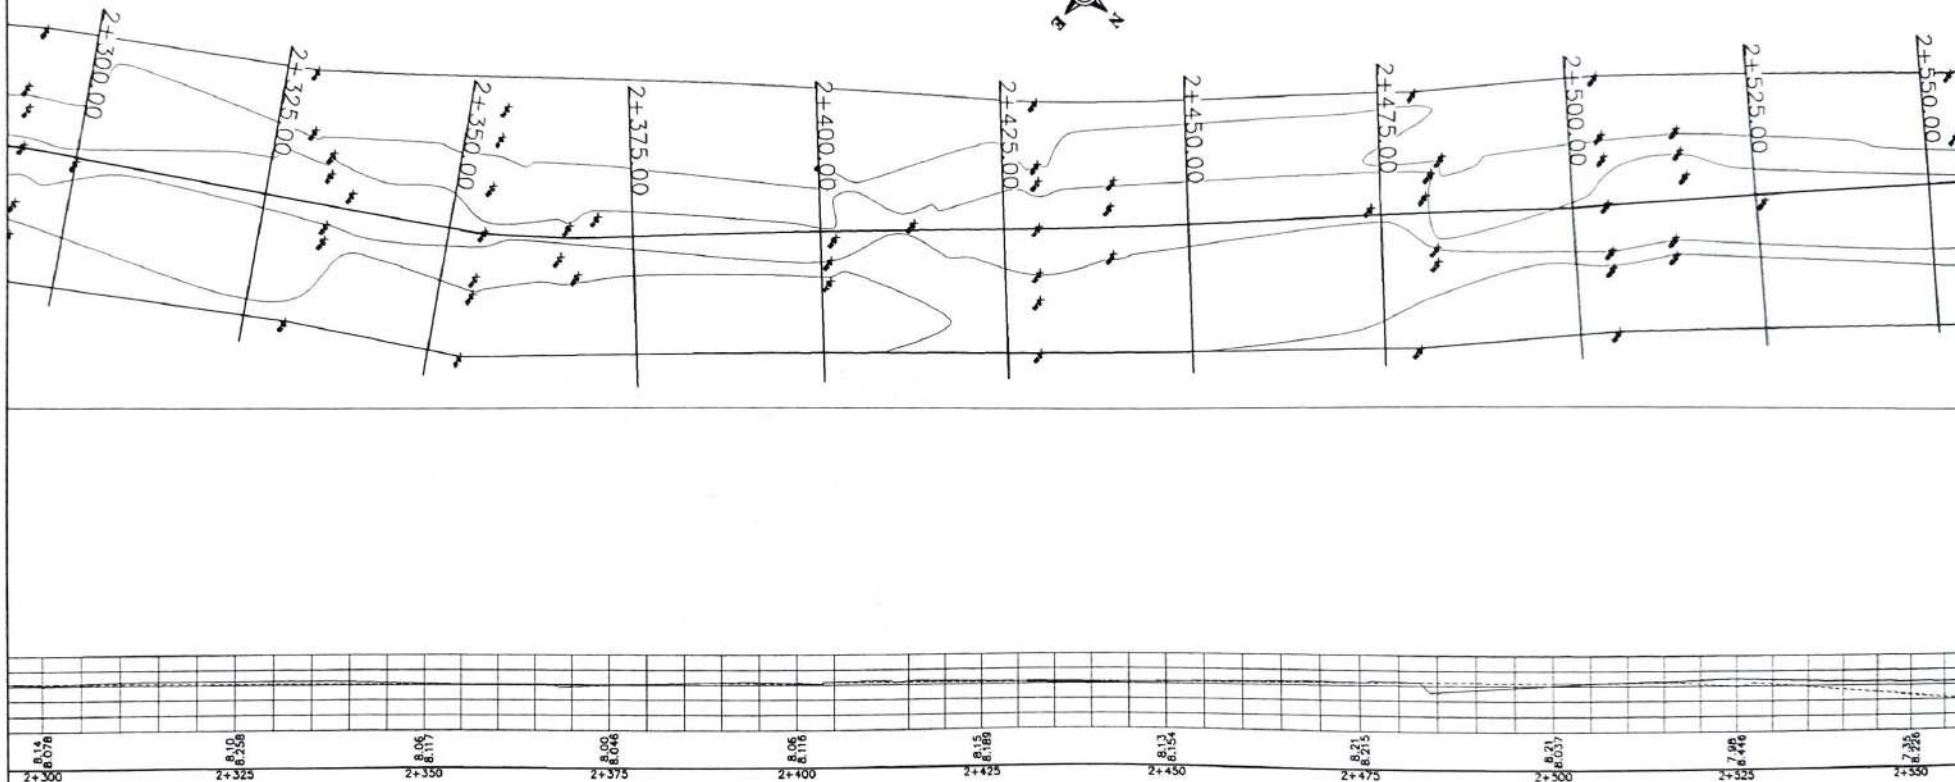

PEMERINTAH KABUPATEN KUTAI KARTANEGARA



DINAS PEKERJAAN UMUM KABUPATEN
KUTAI KARTANEGARA
JALAN WOL TER MONDINSID KOMPLEX PERKANTORAN BUPATI KUTAI
KARTANEGARA

KEGIATAN : PENYELENGGARAAN JALAN
KABUPATENKOTA

PEKERJAAN: LANJUTAN PEMBANGUNAN
JALAN KUYUNG MUARA
WIS-KAYU BATU MUARA MUNTAI

TAHUN ANGGARAN : 2024

DISETUJUI OLEH,

KONSULTAN SUPERVISI
CV. KARYA PRATAMA CONSULTANT

Albert Bantika Nari, ST
ALBERT BANTIKA NARI, ST.
Site Engineer

DIPERIKSA OLEH,

KONSULTAN SUPERVISI
CV. KARYA PRATAMA CONSULTANT

Abdurrahim Berti, ST
ABDURRAHIM BERTI, ST.T
Inspector

DIBUAT OLEH,

KONTRAKTOR PELAKSANA
PT. UNGGUL SOKAJA

Hardi Anis, ST
HARDI ANIS, ST
Manager Proyek

JUDUL GAMBAR :



NO. LEMBAR :

ASBUILT DRAWING

SKALA :

LONG SECTION

V : 1:200
H : 1:700

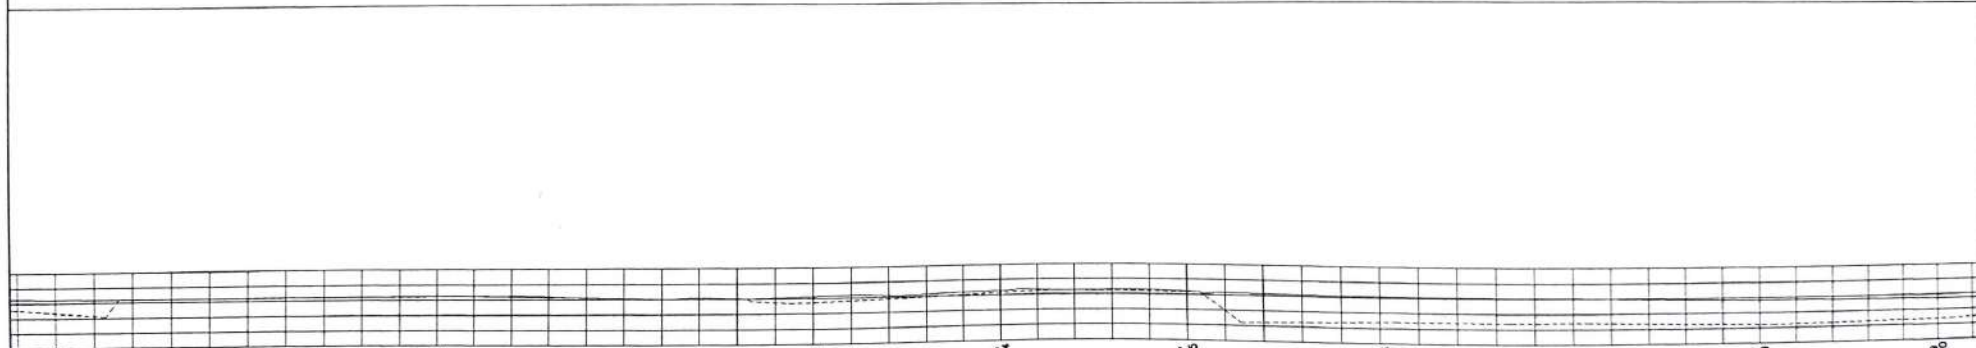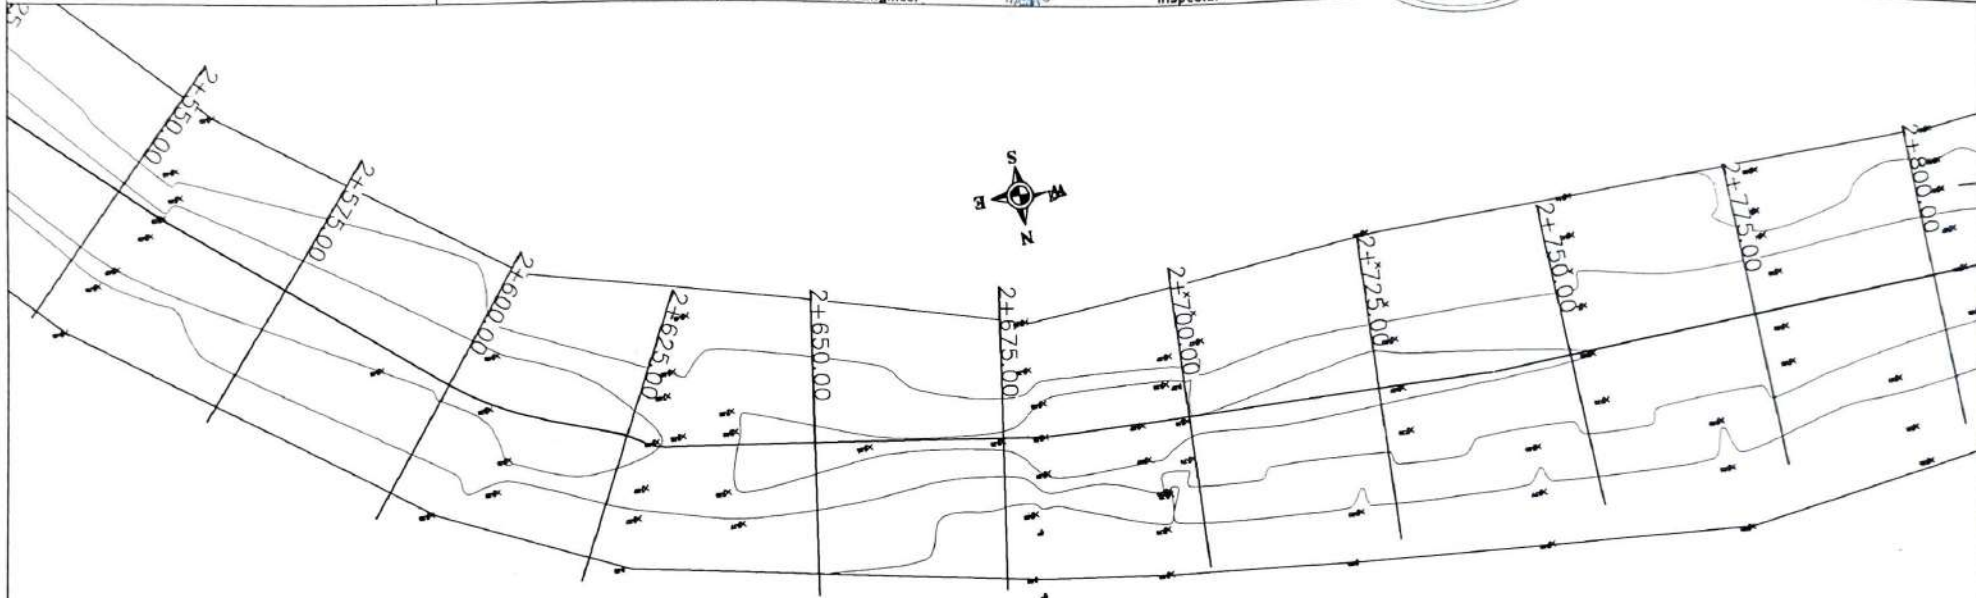


Station	Elevation
2+550	7.35 8.256
2+575	8.21 8.267
2+600	8.24 8.239
2+625	8.06 8.064
2+650	7.71 8.114
2+675	8.13 8.264
2+700	8.17 8.185
2+725	8.39 8.076
2+750	8.40 8.011
2+775	8.22 7.622
2+800	8.780

PEMERINTAH KABUPATEN KUTAI KARTANEGARA



DINAS PEKERJAAN UMUM KABUPATEN
KUTAI KARTANEGARA
JALAN WOL TER MONORINBO KOMPLEK PERKANTORAN BUPATI KUTAI
KARTANEGARA

KEGIATAN : PENYELENGGAAN JALAN
KABUPATENKOTA
PEKERJAAN: LANJUTAN PEMBANGUNAN
JALAN KUYUNG MUARA
WIS-KAYU BATU MUARA MUNTAI
TAHUN ANGGARAN : 2024

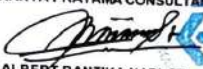DISETUJUI OLEH,
KONSULTAN SUPERVISI
CV. KARYA PRATAMA CONSULTANT

ALBERT BANTIKA NARI, ST.
Site Engineer


DIPERIKSA OLEH,
KONSULTAN SUPERVISI
CV. KARYA PRATAMA CONSULTANT

ABDURRAHIM BERTI, ST.
Inspector

DIBUAT OLEH,
KONTRAKTOR PELAKSANA
PT. LUNGGOUL SOKAJA

NARDI ANIS, ST
Manager Proyek

JUDUL GAMBAR : NO. LEMBAR :
ASBUILT DRAWING SKALA :
LONG SECTION V : 1/200
H : 1/200

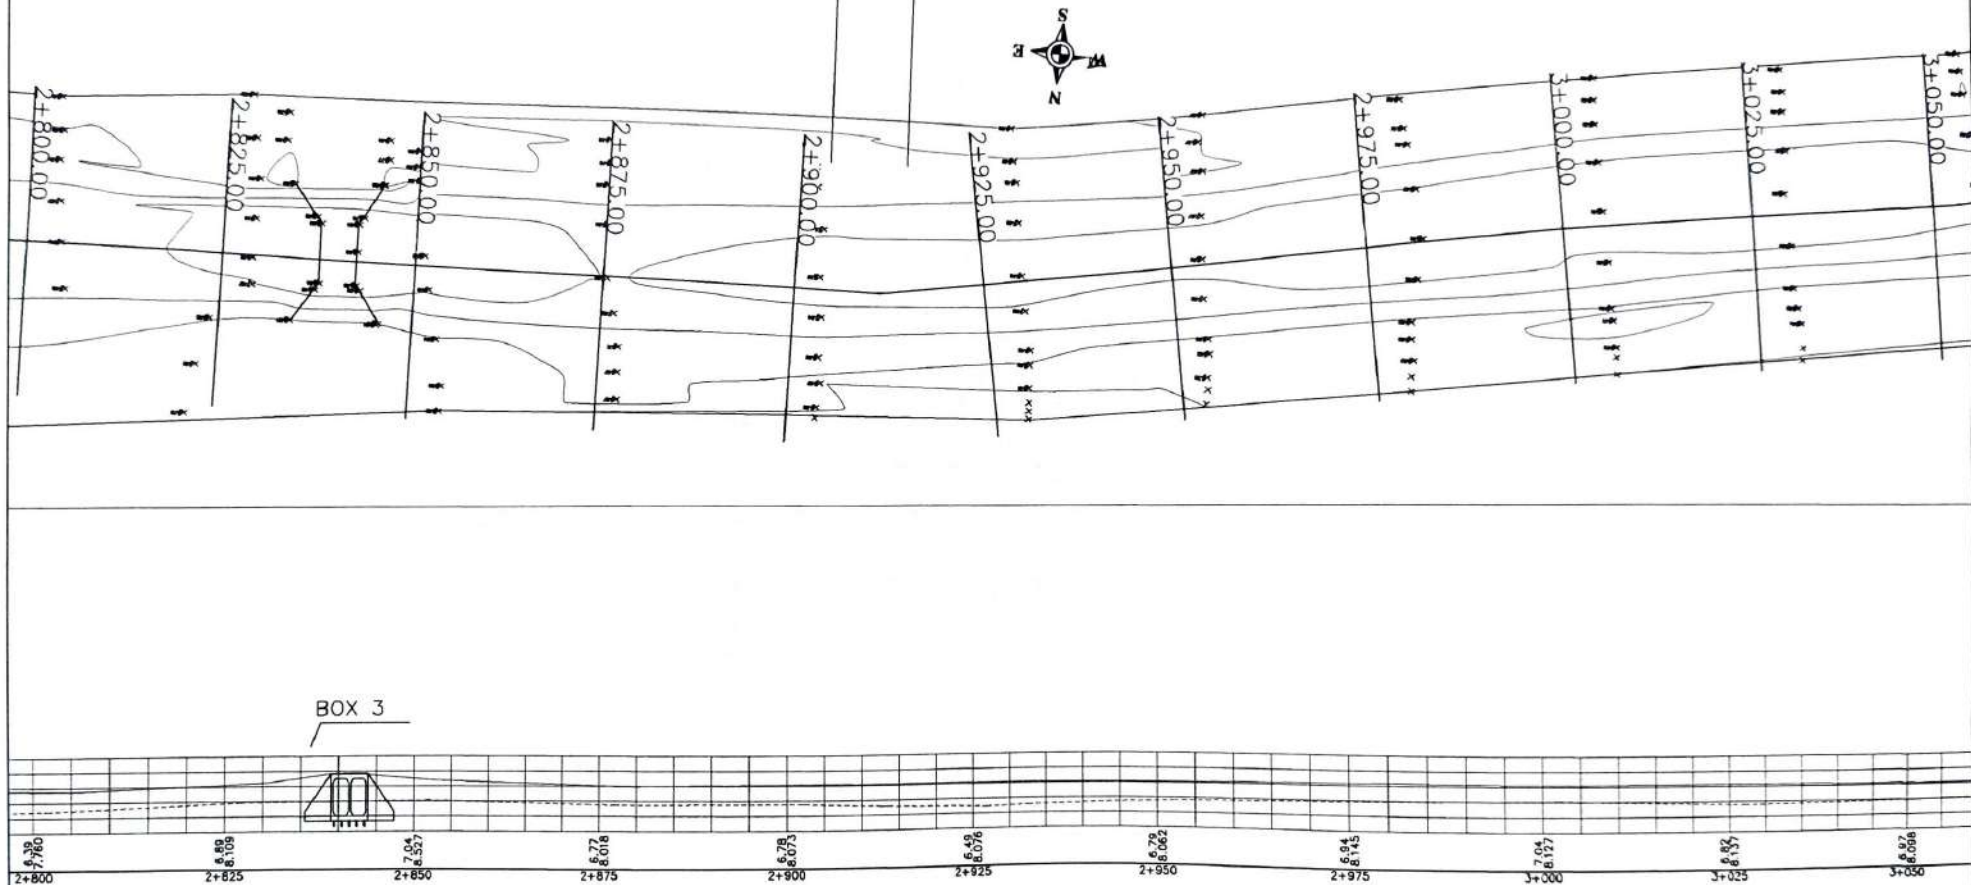

PEMERINTAH KABUPATEN KUTAI KARTANEGARA



DINAS PEKERJAAN UMUM KABUPATEN
KUTAI KARTANEGARA
JALAN WOL TER MONINGSI KOMPLEK PERKANTORAN BUPATI KUTAI
KARTANEGARA

KEGIATAN : PENYELENGGARAAN JALAN
KABUPATENKOTA

PEKERJAAN: LANJUTAN PEMBANGUNAN
JALAN KUYUNG MUARA
WIS-KAYU BATU MUARA MUNTAI

TAMUN ANGGARAN : 2024

DISETUJUI OLEH,

KONSULTAN SUPERVISI
CV. KARYA PRATAMA CONSULTANT

Albert Bantika Nari
ALBERT BANTIKA NARI, ST.
Site Engineer

DIPERIKSA OLEH,

KONSULTAN SUPERVISI
CV. KARYA PRATAMA CONSULTANT

Abdurrahim Berti
ABDURRAHIM BERTI, ST.T
Inspector

DIBUAT OLEH,

KONTRAKTOR PELAKSANA
PT. UNGGUL SOKAJA

Hardi Anis
HARDI ANIS, ST
Manager Proyek

JUDUL GAMBAR :

ASBUILT DRAWING



LONG SECTION

NO. LEMBAR :

SKALA :

V : 1:200

H : 1:100

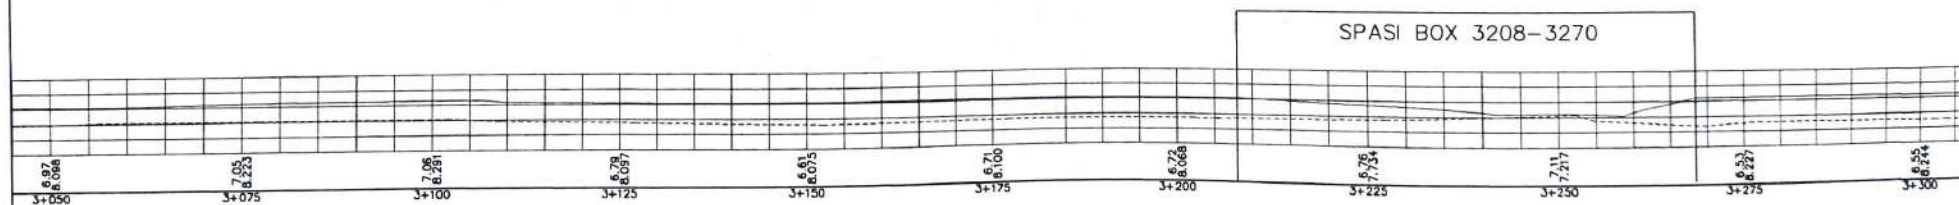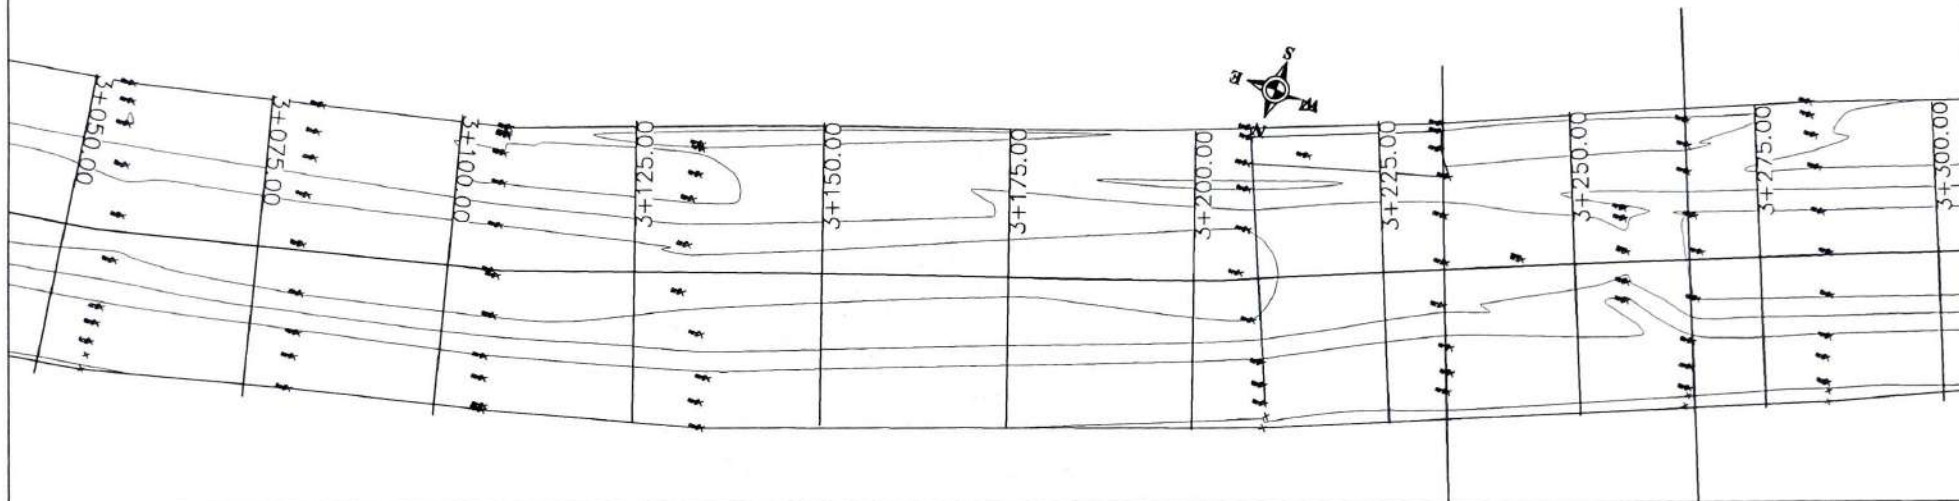

PEMERINTAH KABUPATEN KUTAI KARTANEGARA



DINAS PEKERJAAN UMUM KABUPATEN
KUTAI KARTANEGARA
JALAN WOLTER MONGINSIDI KOMPLEK PERKANTORAN BUPATI KUTAI
KARTANEGARA

KEGIATAN : PENYELENGGARAAN JALAN
KABUPATEN/KOTA

PEKERJAAN : LANJUTAN PEMBANGUNAN
JALAN KUYUNG MUARA
WIS-KAYU BATU MUARA MUNTAI

TAHUN ANGGARAN : 2024

DISETUJUI OLEH,
KONSULTAN SUPERVISI
CV. KARYA PRATAMA CONSULTANT

Albert Bantika Nari, ST.
ALBERT BANTIKA NARI, ST.
Site Engineer



DIPERIKSA OLEH,
KONSULTAN SUPERVISI
CV. KARYA PRATAMA CONSULTANT

Abdurrahim Berti, ST, T
ABDURRAHIM BERTI, ST, T
Inspektur

DIBUAT OLEH,
KONTRAKTOR PELAKSANA
PT. UNGGUL SOKAJA



Hardi Anis, ST
HARDI ANIS, ST
Manager Proyek

JUDUL GAMBAR :

NO. LEMBAR :



ASBUILT DRAWING

LONG SECTION

SKALA :

V : 1:200

H : 1:700

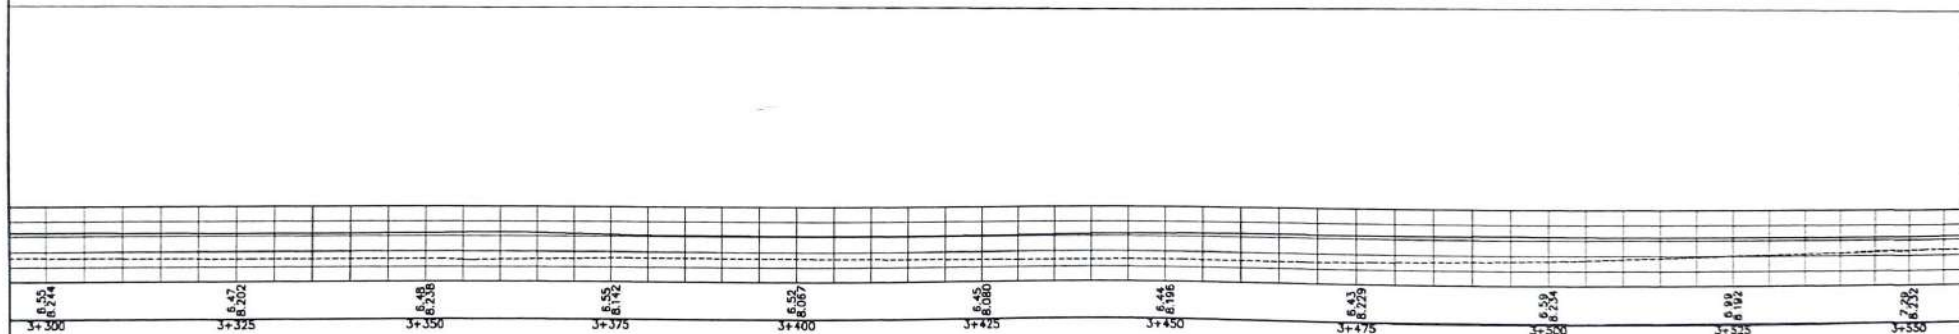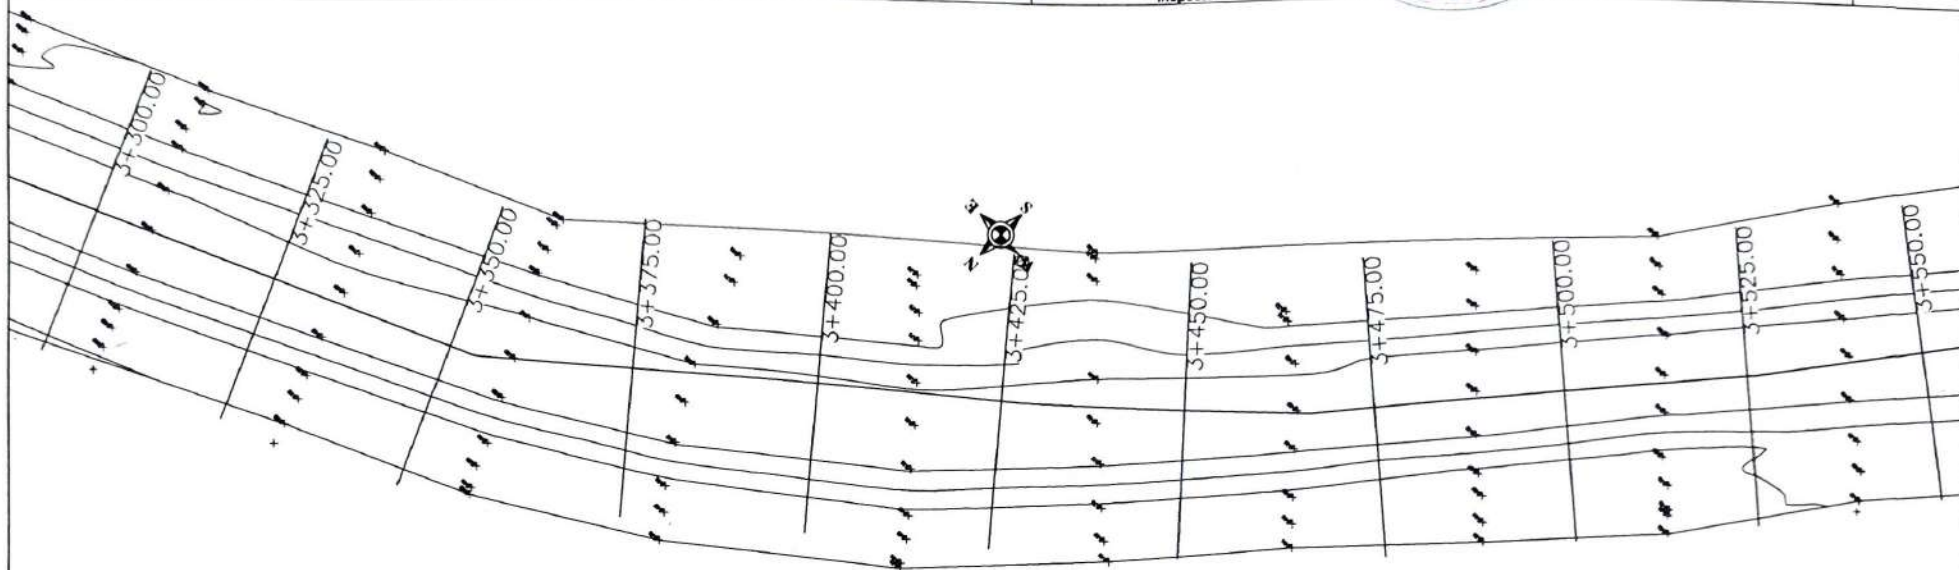

PEMERINTAH KABUPATEN KUTAI KARTANEGARA



DINAS PEKERJAAN UMUM KABUPATEN
KUTAI KARTANEGARA
JALAN WOLTER MONGGSI KOMPLEK PERKANTORAN BUPATI KUTAI
KARTANEGARA

KEGIATAN : PENYELENGGARAAN JALAN
KABUPATEN/KOTA

PEKERJAAN: LANJUTAN PEMBANGUNAN
JALAN KUYUNG MUARA
WIS-KAYU BATU MUARA MUNTAI

TAHUN ANGGARAN : 2024

DISETUJUI OLEH,

KONSULTAN SUPERVISI
CV. KARYA PRATAMA CONSULTANT

Albert Bantika Nari
ALBERT BANTIKA NARI, ST.
Site Engineer

DIPERIKSA OLEH,

KONSULTAN SUPERVISI
CV. KARYA PRATAMA CONSULTANT

Abdurrahim Berti
ABDURRAHIM BERTI, ST.T
Inspector

DIBUAT OLEH,

KONTRAKTOR PELAKSANA
PT. UNGGUL SOKAJA

Hardi Anis
HARDI ANIS, ST
Manager Proyek

JUDUL GAMBAR :

NO. LEMBAR :



ASBUILT DRAWING

SKALA :

LONG SECTION

V : 1:200

H : 1:700

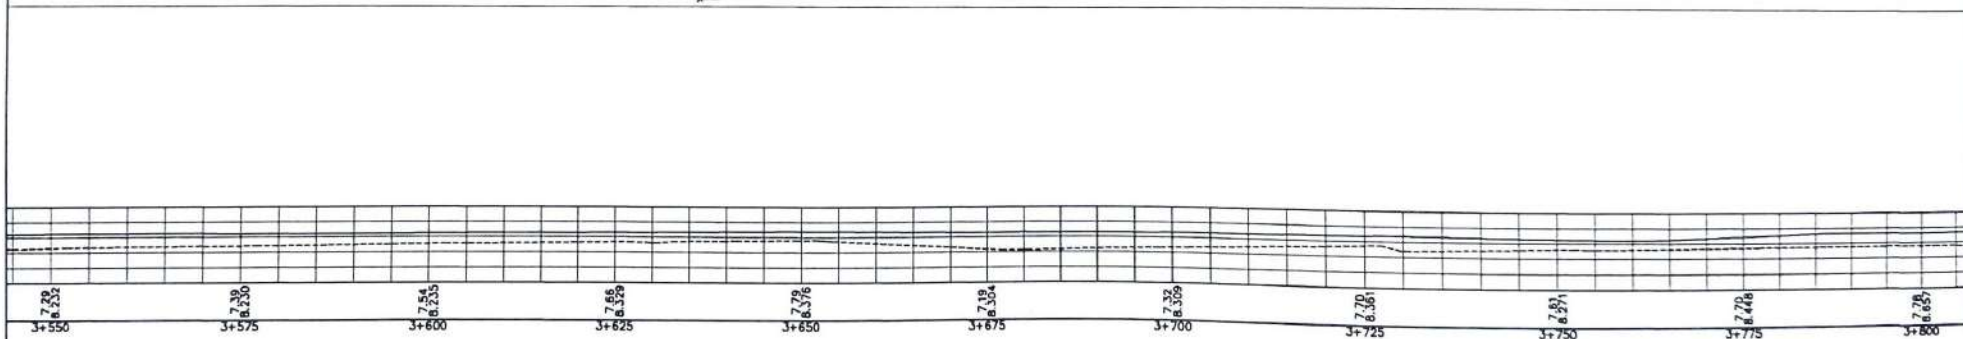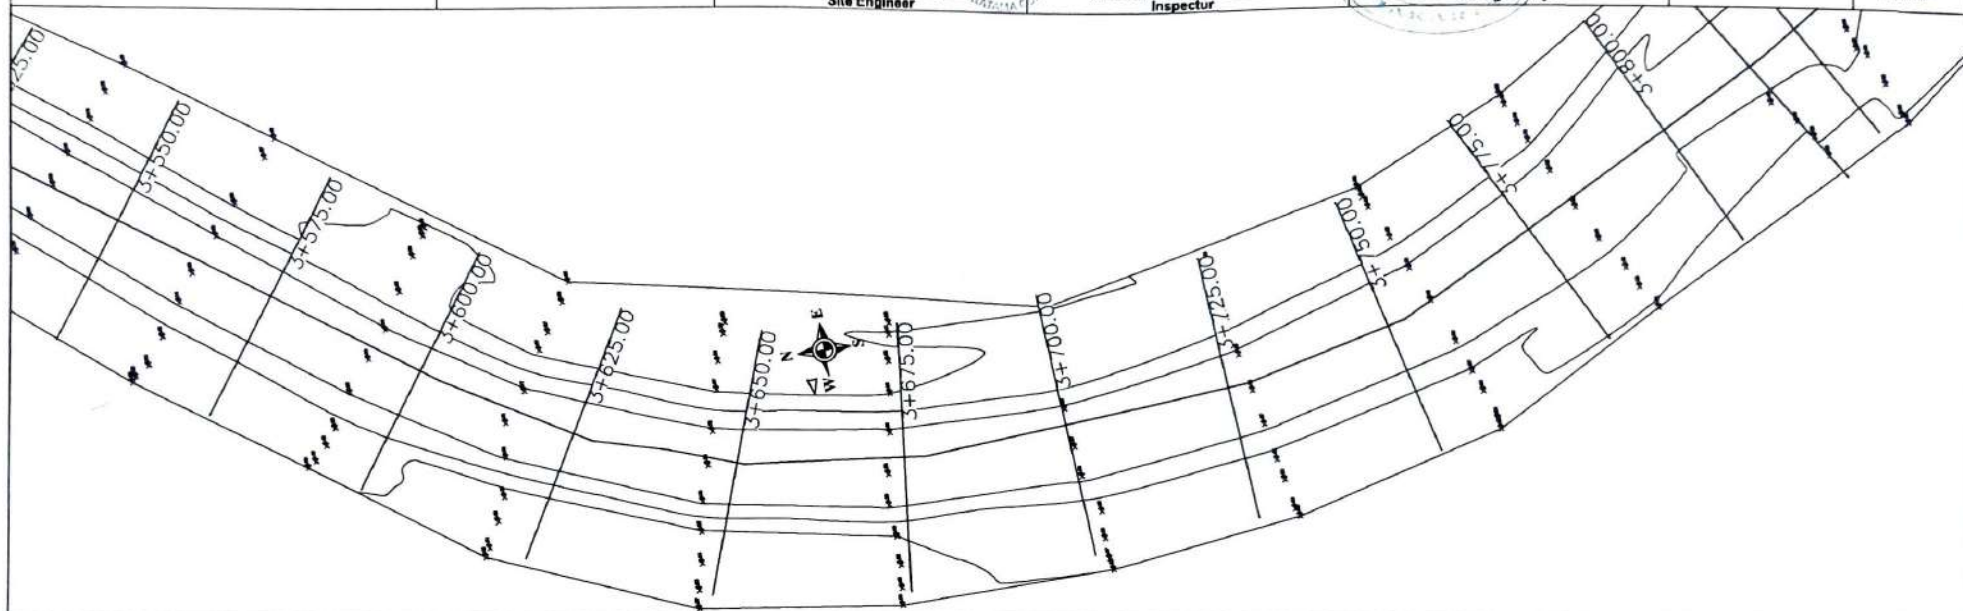

PEMERINTAH KABUPATEN KUTAI KARTANEGARA



DINAS PEKERJAAN UMUM KABUPATEN
KUTAI KARTANEGARA
JALAN WOLTER MONGINSEY KOMPLEK PERKANTORAN BUPATI KUTAI
KARTANEGARA

KEGIATAN : PENYELENGGARAAN JALAN
KABUPATEN/KOTA

PEKERJAAN : LANJUTAN PEMBANGUNAN
JALAN KUYUNG MUARA
WIS-KAYU BATU MUARA MUNTAI

TAHUN ANGGARAN : 2024

DISETUJUI OLEH,

KONSULTAN SUPERVISI
CV. KARYA PRATAMA CONSULTANT

Albert Bantika Nari, ST
ALBERT BANTIKA NARI, ST
Site Engineer

DIPERIKSA OLEH,

KONSULTAN SUPERVISI
CV. KARYA PRATAMA CONSULTANT

Abdurrahman Berti, ST
ABDURRAHM BERTI, ST
Inspector

DIBUAT OLEH,

KONTRAKTOR PELAKSANA
PT. UNGGUL SOKAJA

Hardi Avis, ST
HARDI AVIS, ST
Manager Proyek

JUDUL GAMBAR :

NO. LEMBAR :


ASBUILT DRAWING

LONG SECTION


SKALA :

V : 1:200

H : 1:700

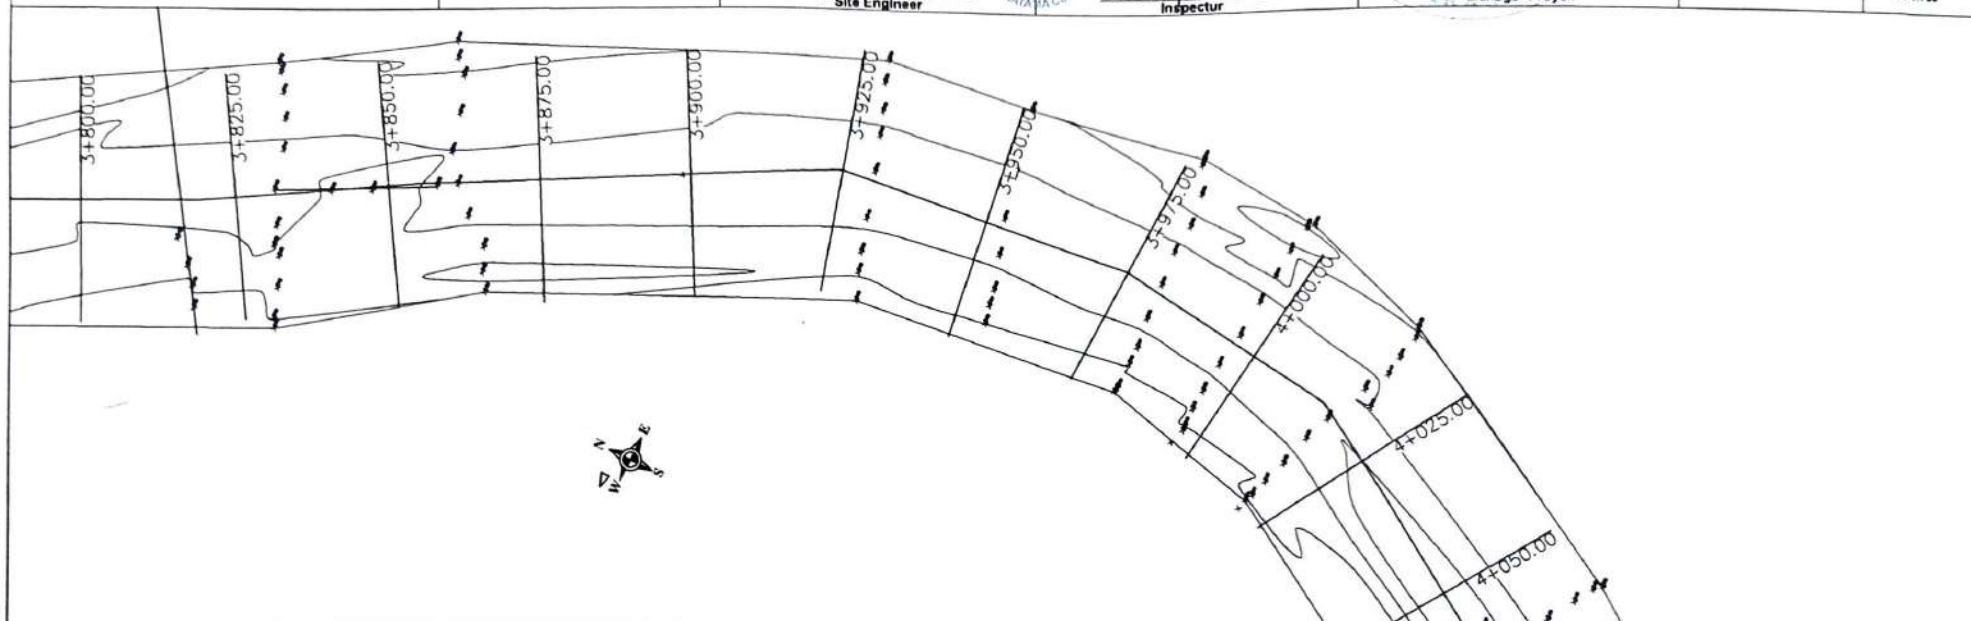

SPASI BOX 3835-3865

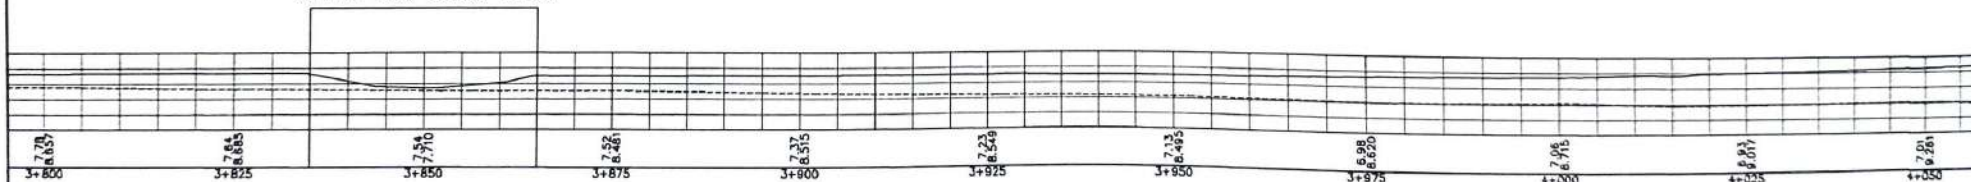

PEMERINTAH KABUPATEN KUTAI KARTANEGARA



DINAS PEKERJAAN UMUM KABUPATEN
KUTAI KARTANEGARA
JALAN WOLTER MONGGSES COMPLEX PERKANTORAN BUPATI KUTAI
KARTANEGARA

KEGIATAN : PENYELENGGARAAN JALAN
KABUPATEN/KOTA

PEKERJAAN: LANJUTAN PEMBANGUNAN
JALAN KUYUNG MUARA
WIS-KAYU BATU MUARA MUNTAI

TAHUN ANGGARAN : 2024

DISETUJUI OLEH,

KONSULTAN SUPERVISI
CV. KARYA PRATAMA CONSULTANT

Albert Bantika Nari, ST.
ALBERT BANTIKA NARI, ST.
Site Engineer

DIPERIKSA OLEH,

KONSULTAN SUPERVISI
CV. KARYA PRATAMA CONSULTANT

Abdurrahm Berti, ST.
ABDURRAHM BERTI, ST.
Inspector

DIBUAT OLEH,

KONTRAKTOR PELAKSANA
PT. JUNGKUL SOKAJA

Cardianis, ST.
CARDIANIS, ST
Manager Proyek

JUDUL GAMBAR :



NO. LEMBAR :

ASBUILT DRAWING

LONG SECTION

SKALA :

V : 1:200
H : 1:700

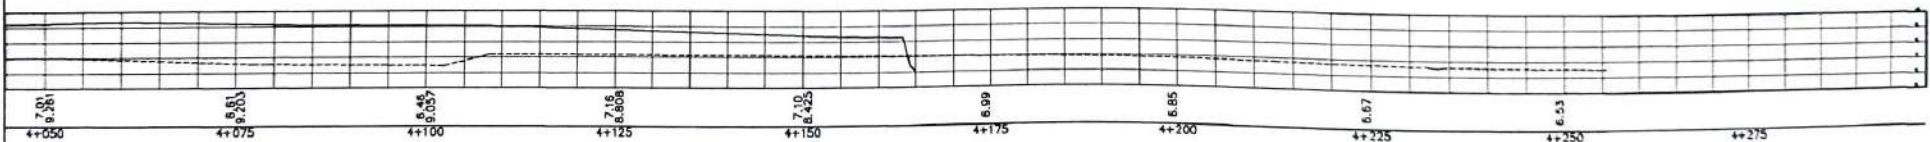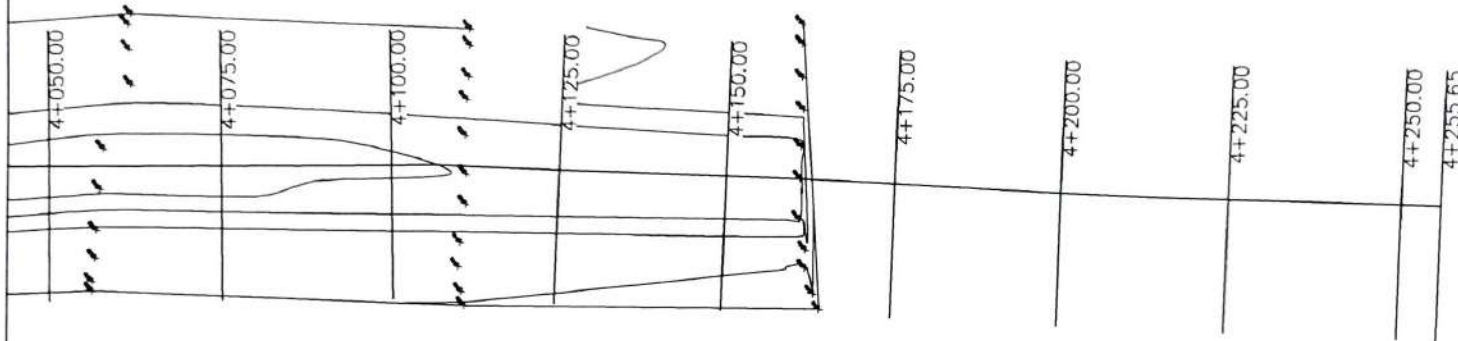

PEMERINTAH KABUPATEN KUTAI KARTANEGARA



DINAS PEKERJAAN UMUM KABUPATEN
KUTAI KARTANEGARA
JALAN WOLTER MONGINSIDH KOMPLEX PERKANTORAN BUPATI KUTAI
KARTANEGARA

KEGIATAN : PENYELENGGARAAN JALAN
KABUPATENKOTA
PEKERJAAN: LANJUTAN PEMBANGUNAN
JALAN KUYUNG MUARA
WIS-KAYU BATU MUARA MUNTAI
TAHUN ANGGARAN : 2024


DISETUJUI OLEH,
KONSULTAN SUPERVISI
CV. KARYA PRATAMA CONSULTANT
Albert Bantika Nari, ST
ALBERT BANTIKA NARI, ST.
Site Engineer

DIPERIKSA OLEH,
KONSULTAN SUPERVISI
CV. KARYA PRATAMA CONSULTANT
Abdurrahim Berti, ST
ABDURRAHIM BERTI, ST, Tr.T
Inspector


DIBUAT OLEH,
KONTRAKTOR PELAKSANA
PT. UNGGUL SOKAJA
Hardianis, ST
HARDIANIS, ST
Manager Proyek

JUDUL GAMBAR :
ASBUILT DRAWING
NO. LEMBAR :
SKALA :
V : 1:250
H : 1:200


2+700.00

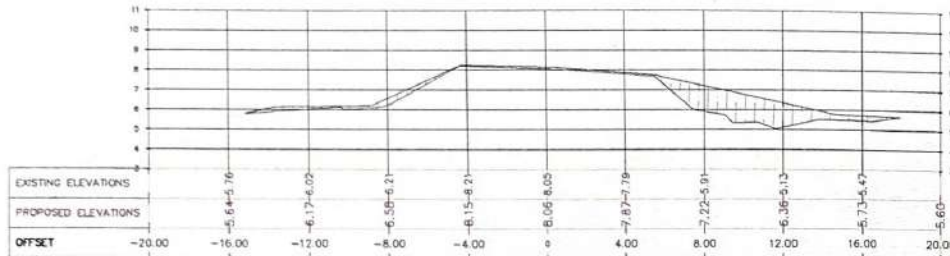


2+750.00



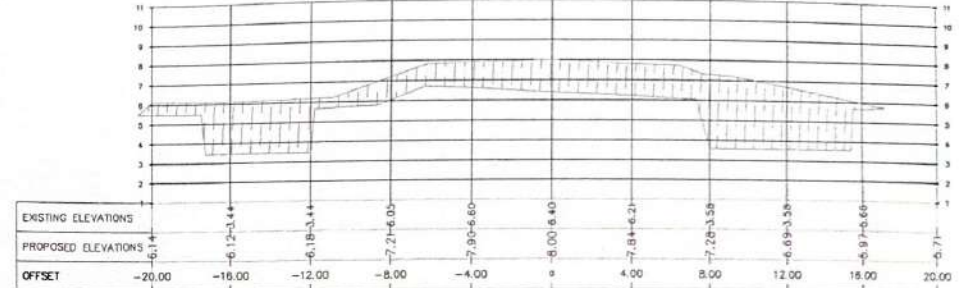


2+725.00

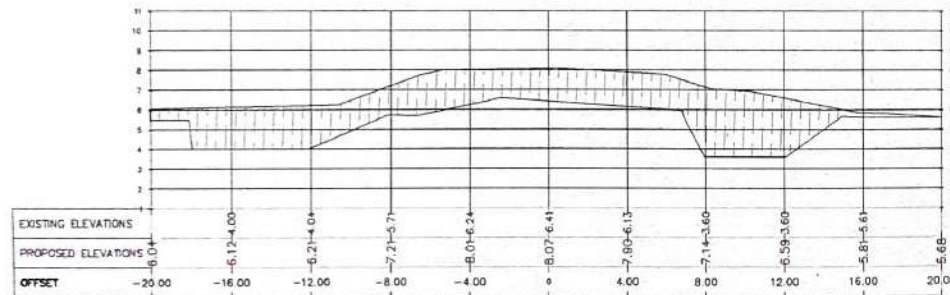

2+775.00

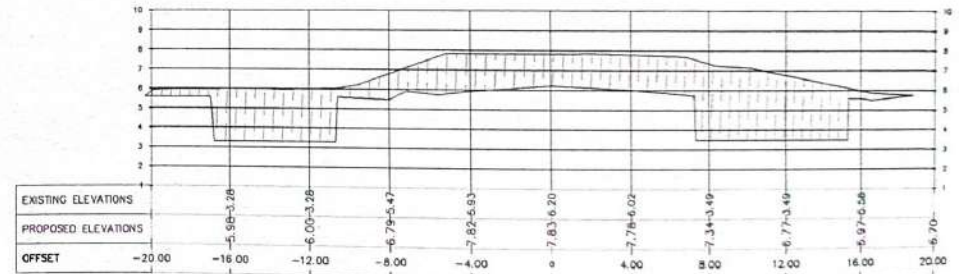

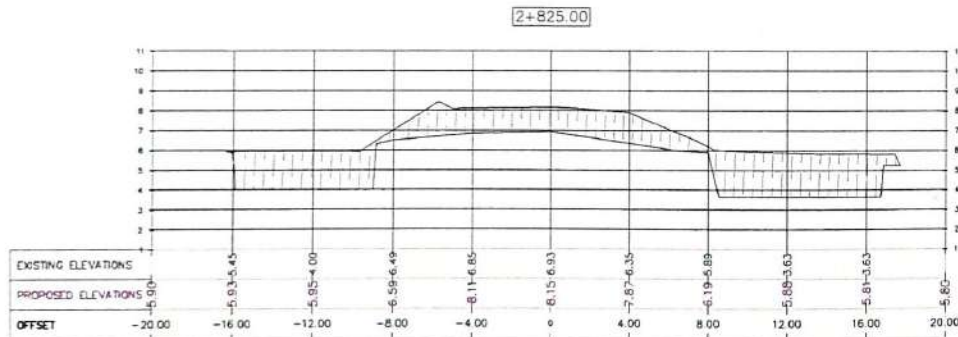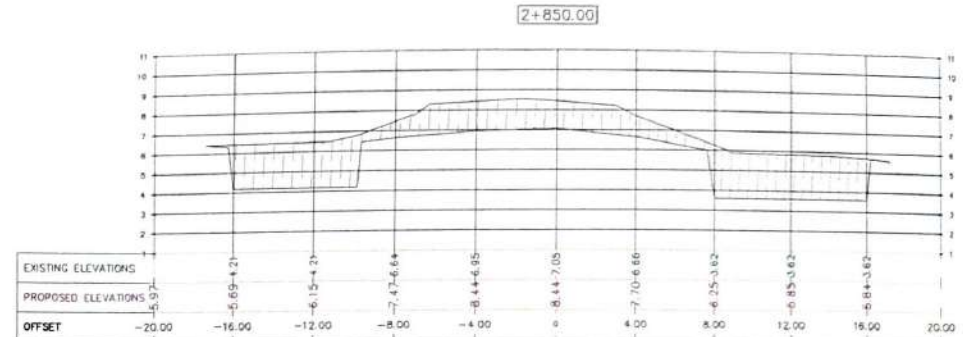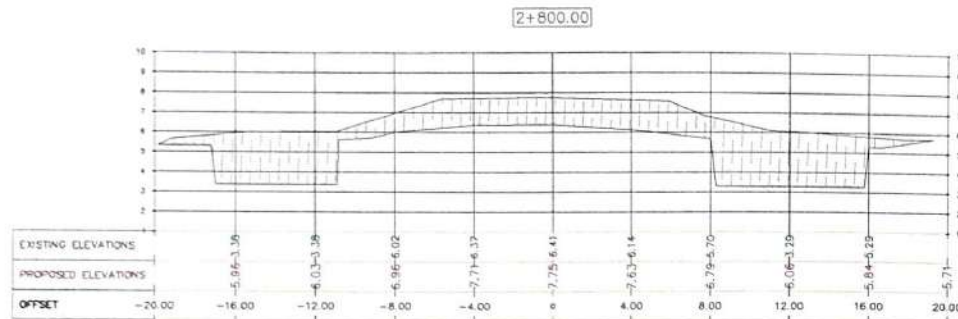

PEMERINTAH KABUPATEN KUTAI KARTANEGARA



DINAS PEKERJAAN UMUM KABUPATEN
KUTAI KARTANEGARA
JALAN WOLTER MONGINSIDI KOMPLEK PERKANTORAN BUPATI KUTAI
KARTANEGARA

KEGIATAN : PENYELENGGARAAN JALAN
KABUPATENKOTA
PEKERJAAN: LANJUTAN PEMBANGUNAN
JALAN KUYUNG MUARA
WIS-KAYU BATU MUARA MUNTAI
TAHUN ANGGARAN : 2024


DISETUJUI OLEH,
KONSULTAN SUPERVISI
CV. KARYA PRATAMA CONSULTANT
Albert Bantika Nari, ST
ALBERT BANTIKA NARI, ST
Site Engineer

DIPERIKSA OLEH,
KONSULTAN SUPERVISI
CV. KARYA PRATAMA CONSULTANT
Abdurrahim Berti, ST
ABDURRAHIM BERTI, ST, T
Inspector


DIBUAT OLEH,
KONTRAKTOR PELAKSANA
PT. UNGGUL SOKAJA
Hadi Anis, ST
HADI ANIS, ST
Manager Proyek

JUDUL GAMBAR :
ASBUILT DRAWING
NO. LEMBAR :
SKALA :
V : 1/250
H : 1/200


2+900.00

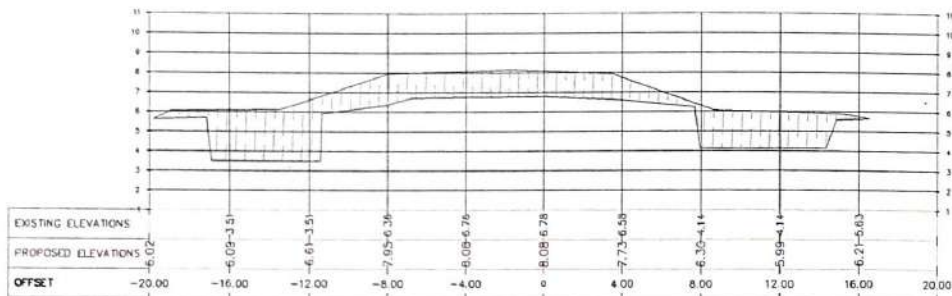

2+950.00

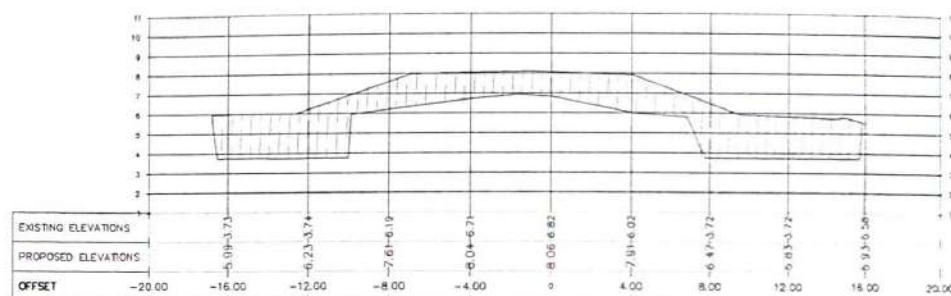

2+925.00

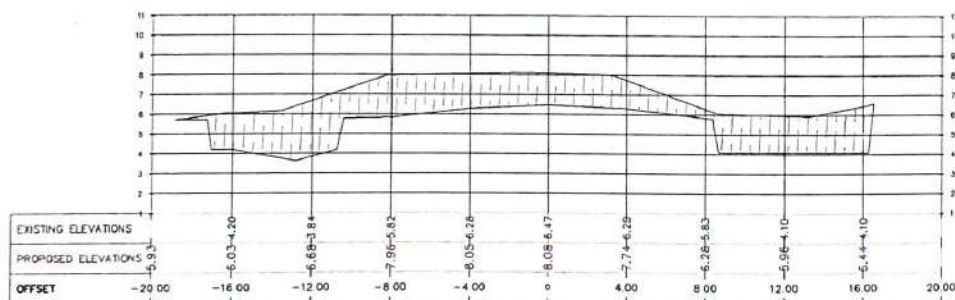

2+975.00



PEMERINTAH KABUPATEN KUTAI KARTANEGARA



DINAS PEKERJAAN UMUM KABUPATEN
KUTAI KARTANEGARA
JALAN WOLTER MONINGSIDI KOMPLEK PERKANTORAN BUPATI KUTAI
KARTANEGARA

KEGIATAN : PENYELENGGARAAN JALAN
KABUPATEN/KOTA
PEKERJAAN: LANJUTAN PEMBANGUNAN
JALAN KUYUNG MUARA
WIS-KAYU BATU MUARA MUNTAI
TAHUN ANGGARAN : 2024


DISETUJUI OLEH,
KONSULTAN SUPERVISI
CV. KARYA PRATAMA CONSULTANT
Albert Bantika Nari
ALBERT BANTIKA NARI, ST.
Site Engineer

DIPERIKSA OLEH,
KONSULTAN SUPERVISI
CV. KARYA PRATAMA CONSULTANT
Abdurrahm Berti
ABDURRAHM BERTI, ST.T
Inspector


DIBUAT OLEH,
KONTRAKTOR PELAKSANA
PT. UGGUL SOKAJA
Hardi Anis
HARDI ANIS, ST
Manager Proyek

JUDUL GAMBAR :
ASBUILT DRAWING
NO. LEMBAR :
SKALA :
V : 1:250
H : 1:200


3+000.00

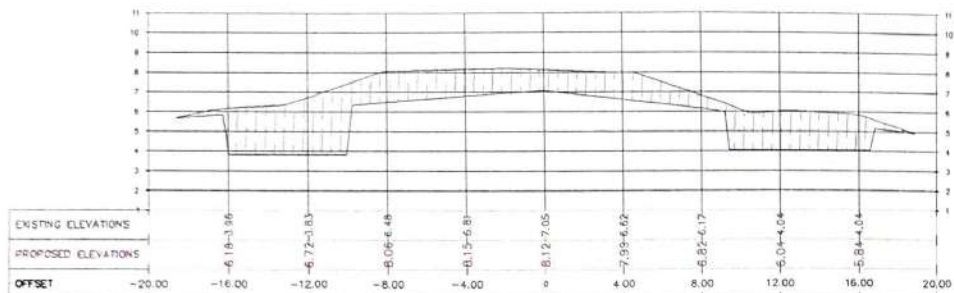


3+050.00

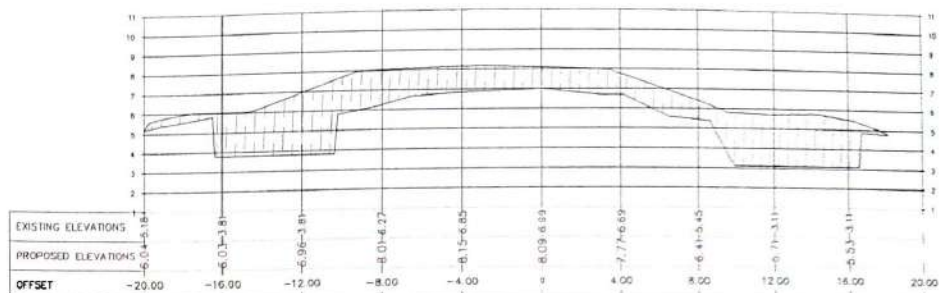

3+025.00

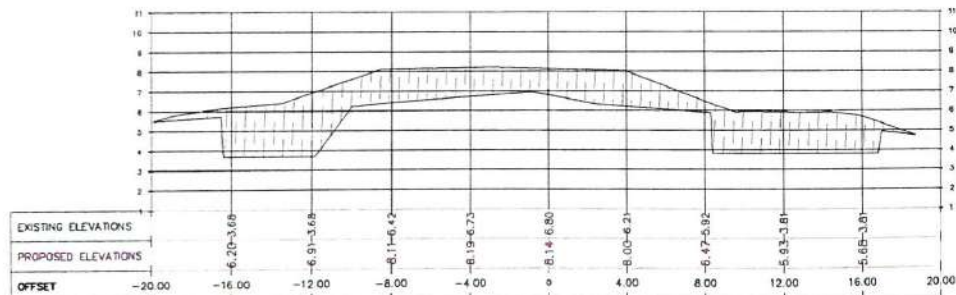

3+075.00

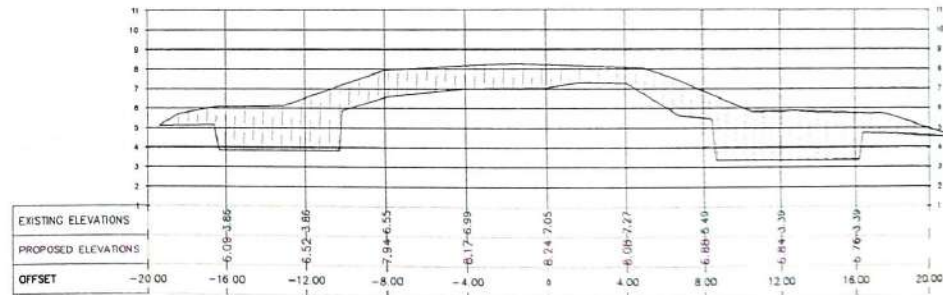

PEMERINTAH KABUPATEN KUTAI KARTANEGARA



DINAS PEKERJAAN UMUM KABUPATEN
KUTAI KARTANEGARA
JALAN WOLTER MONGINSIDI KOMPLEK PERKANTORAN BUPATI KUTAI
KARTANEGARA

KEGIATAN : PENYELENGGARAAN JALAN
KABUPATENKOTA
PEKERJAAN: LANJUTAN PEMBANGUNAN
JALAN KUYUNG MUARA
WIS-KAYU BATU MUARA MUNTAI
TAHUN ANGGARAN : 2024


DISETUJUI OLEH,
KONSULTAN SUPERVISI
CV. KARYA PRATAMA CONSULTANT
[Signature]
ALBERT BANTIKA NARI, ST.
Site Engineer

DIPERIKSA OLEH,
KONSULTAN SUPERVISI
CV. KARYA PRATAMA CONSULTANT
[Signature]
ABDURRAHIM BERTI, ST, T
Inspektur


DIBUAT OLEH,
KONTRAKTOR PELAKSANA
PT. UNGGUL SOKAJA
[Signature]
HARDMANIS, ST
Manager Proyek

JUDUL GAMBAR :
ASBUILT DRAWING
NO. LEMBAR :
SKALA :
V : 1:250
H : 1:200


3+100.00

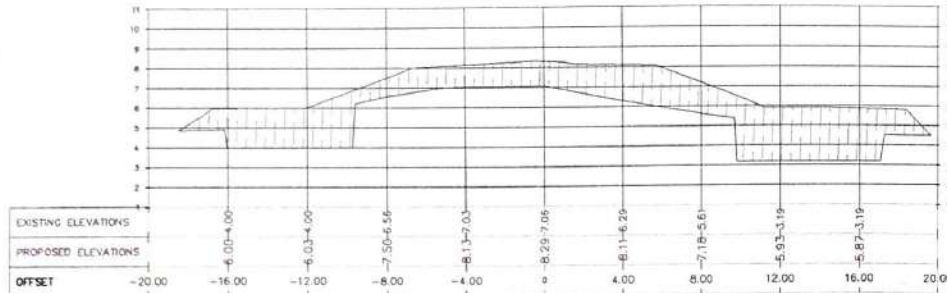

3+150.00

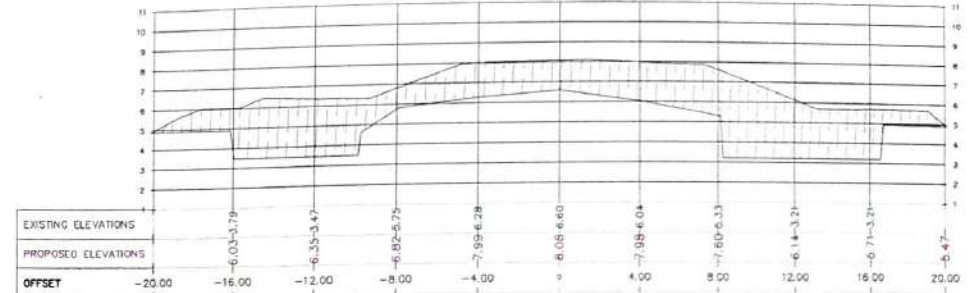

3+125.00

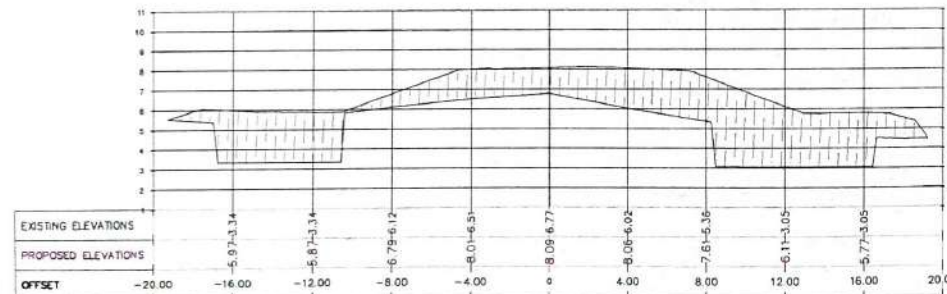

3+175.00



PEMERINTAH KABUPATEN KUTAI KARTANEGARA



DINAS PEKERJAAN UMUM KABUPATEN
KUTAI KARTANEGARA
JALAN WOLTER MONINGSI KOMPLEK PERKANTORAN BUPATI KUTAI
KARTANEGARA

KEGIATAN : PENYELENGGARAAN JALAN
KABUPATENKOTA

PEKERJAAN: LANJUTAN PEMBANGUNAN
JALAN KUYUNG MUARA
WIS-KAYU BATU MUARA MUNTAI

TAHUN ANGGARAN : 2024

DISETUJUI OLEH,

KONSULTAN SUPERVISI
CV. KARYA PRATAMA CONSULTANT

Albert Bantika Nari, ST
ALBERT BANTIKA NARI, ST
Site Engineer

DIPERIKSA OLEH,

KONSULTAN SUPERVISI
CV. KARYA PRATAMA CONSULTANT

Abdurrahim Berti, ST
ABDURRAHIM BERTI, ST
Inspector

DIBUAT OLEH,

KONTRAKTOR PELAKSANA
PT. UNGGUL SOKAJA

Hardi Anis, ST
HARDI ANIS, ST
Managemen Proyek

JUDUL GAMBAR :


ASBUILT DRAWING

NO. LEMBAR :

SKALA :

V : 1:250

H : 1:200

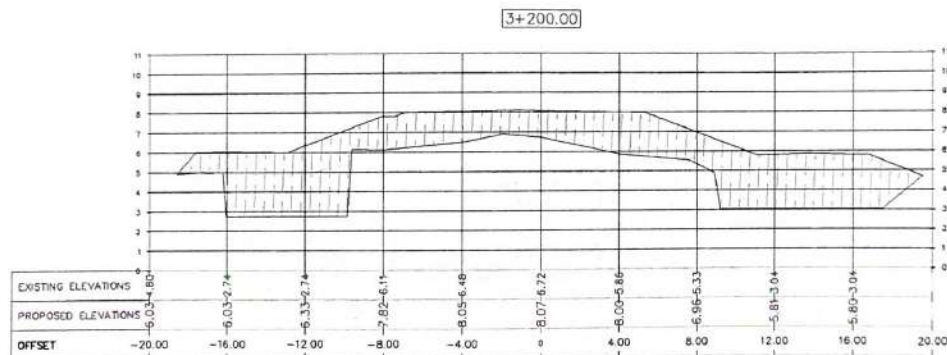

PEMERINTAH KABUPATEN KUTAI KARTANEGARA



DINAS PEKERJAAN UMUM KABUPATEN
KUTAI KARTANEGARA
JALAN WOLTER MONINGSIDI KOMPLEK PERKANTORAN BUPATI KUTAI
KARTANEGARA

KEGIATAN : PENYELENGGARAAN JALAN
KABUPATEN/KOTA

PEKERJAAN: LANJUTAN PEMBANGUNAN
JALAN KUYUNG MUARA
WIS-KAYU BATU MUARA MUNTAI

TAHUN ANGGARAN : 2024

DISETUJUI OLEH,
KONSULTAN SUPERVISI
CV. KARYA PRATAMA CONSULTANT

Albert Bantika Nari, ST
ALBERT BANTIKA NARI, ST
Site Engineer

DIPERIKSA OLEH,
KONSULTAN SUPERVISI
CV. KARYA PRATAMA CONSULTANT

Abdurrahim Berti, ST
ABDURRAHIM BERTI, ST
Inspector

DIBUAT OLEH,
KONTRAKTOR PELAKSANA
PT. UNISUL SOKAJA

Hardi Anis, ST
HARDI ANIS, ST
Manager Proyek

JUDUL GAMBAR : NO. LEMBAR :


ASBUILT DRAWING

SKALA :


V : 1:250

H : 1:200


3+275.00

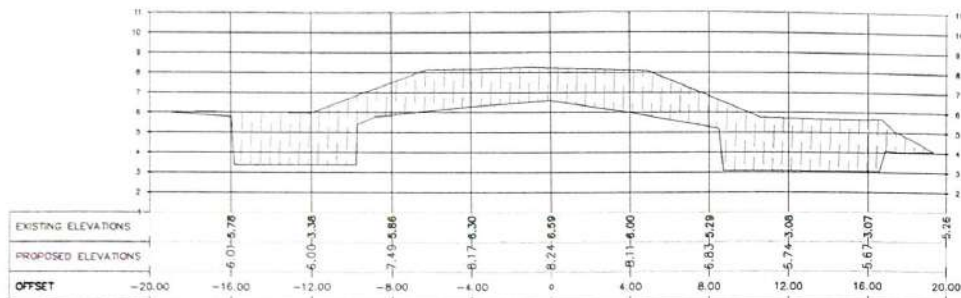


3+325.00

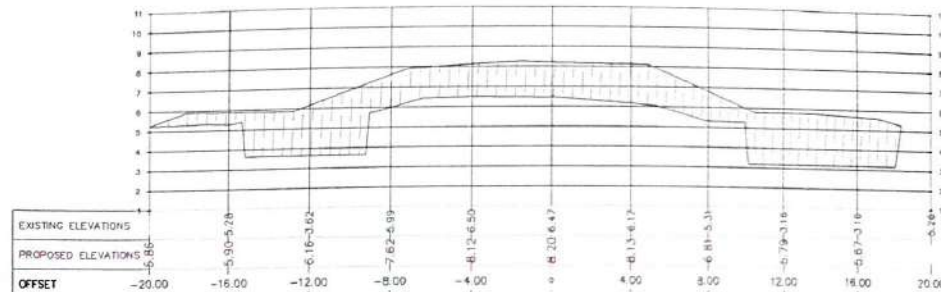

3+300.00

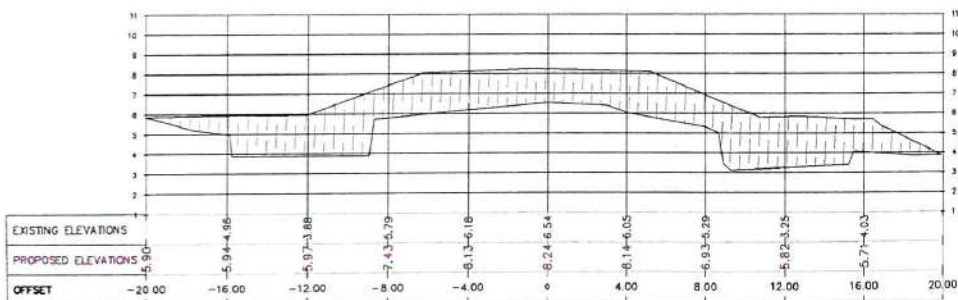

3+350.00

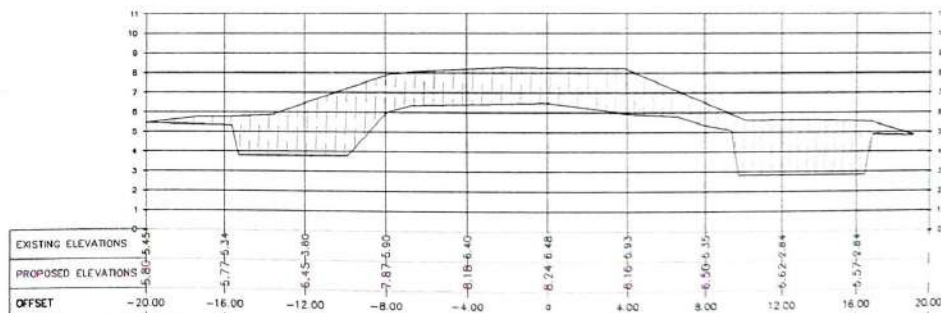

PEMERINTAH KABUPATEN KUTAI KARTANEGARA



DINAS PEKERJAAN UMUM KABUPATEN
KUTAI KARTANEGARA
JALAN WOLTER MONODISI KOMPLEK PERKANTORAN BUPATI KUTAI
KARTANEGARA

KEGIATAN : PENYELENGARAAN JALAN
KABUPATENKOTA

PEKERJAAN: LANJUTAN PEMBANGUNAN
JALAN KUYUNG MUARA
WIS-KAYU BATU MUARA MUNTAI

TAHUN ANGGARAN : 2024

DISETUJUI OLEH,

KONSULTAN SUPERVISI
CV. KARYA PRATAMA CONSULTANT

Albert Santika Nari
ALBERT SANTIKA NARI, ST.
Site Engineer

DIPERIKSA OLEH,

KONSULTAN SUPERVISI
CV. KARYA PRATAMA CONSULTANT

Abdurrahim Berti
ABDURRAHIM BERTI, ST.T
Inspector

DIBUAT OLEH,

KONTRAKTOR PELAKSANA
PT. UNGGUL SOKAJA

Hardianis
HARDIANIS, ST
Manager Proyek


JUDUL GAMBAR : NO. LEMBAR :

ASBUILT DRAWING


SKALA :

V : 1:250
H : 1:200


3+375.00

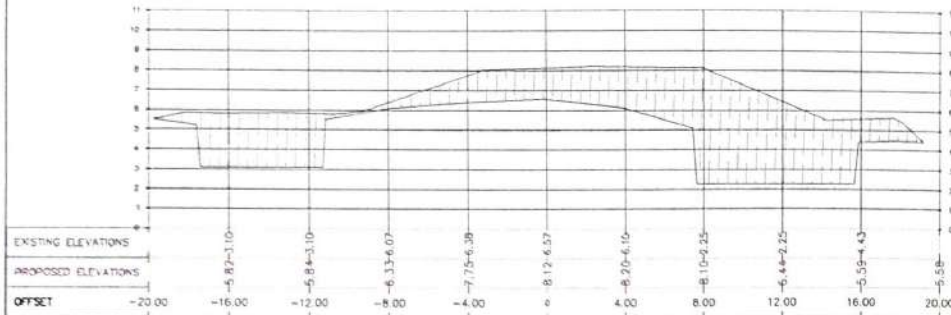


3+425.00

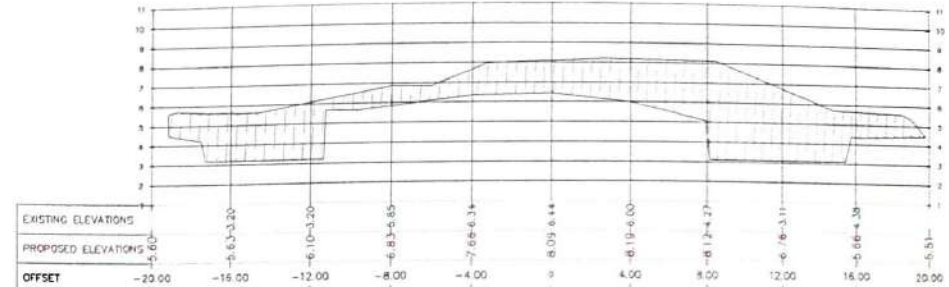


3+400.00

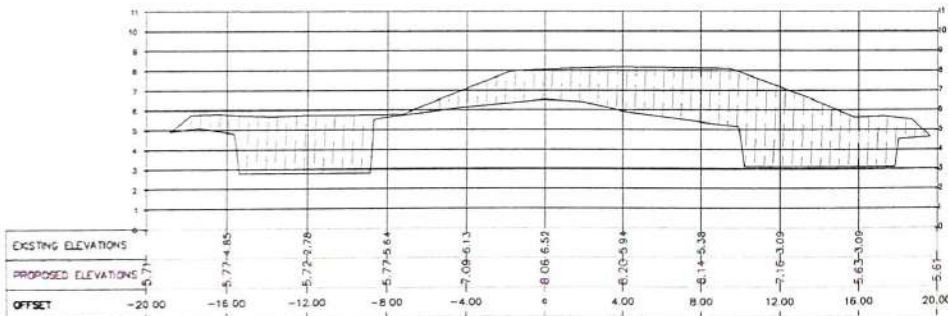


3+450.00

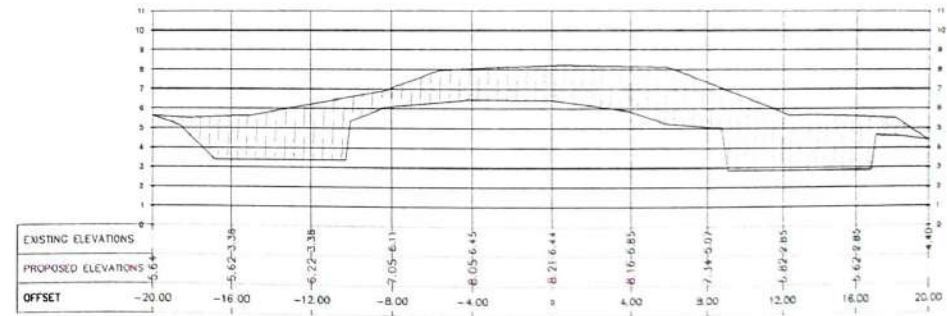


3+475.00

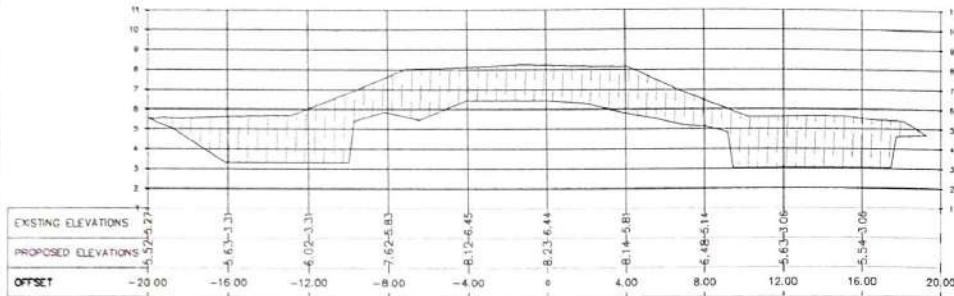


3+525.00

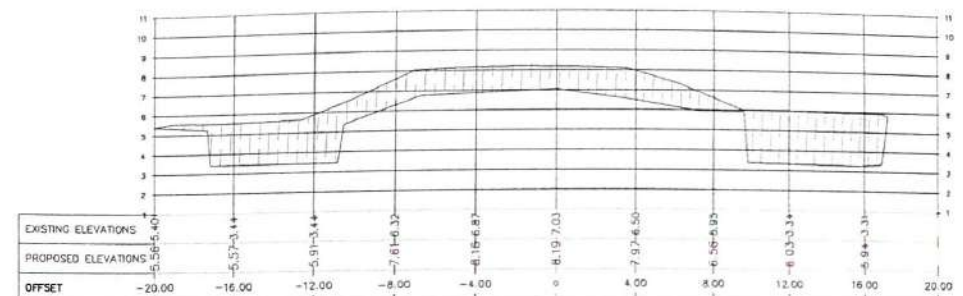

3+500.00

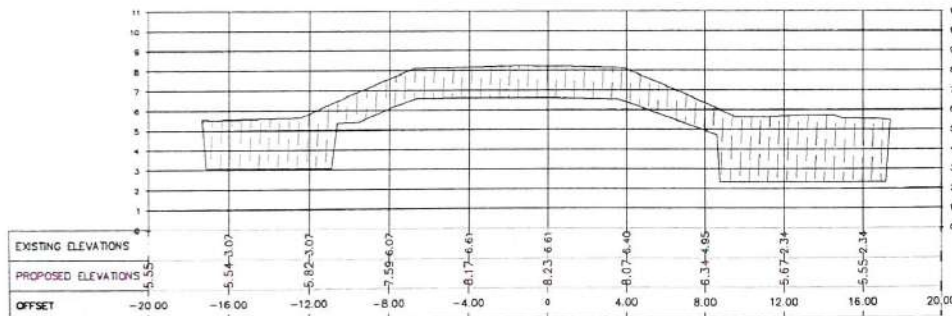


3+550.00

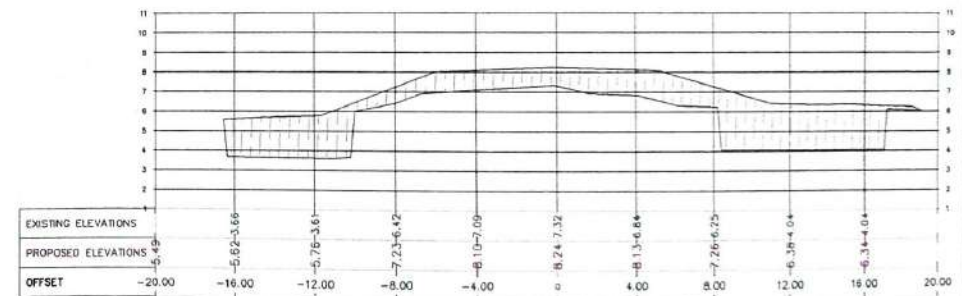





3+575.00

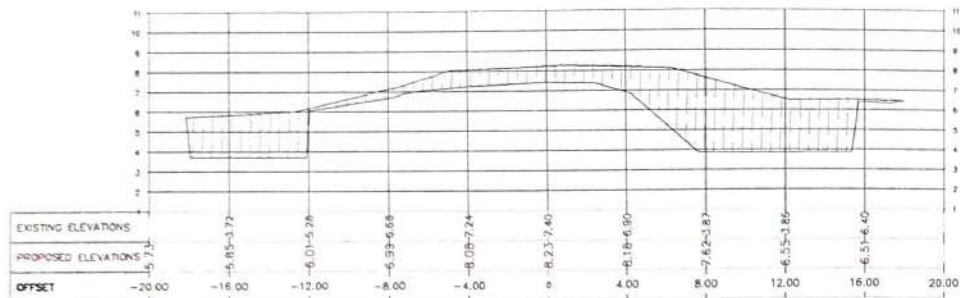


3+625.00

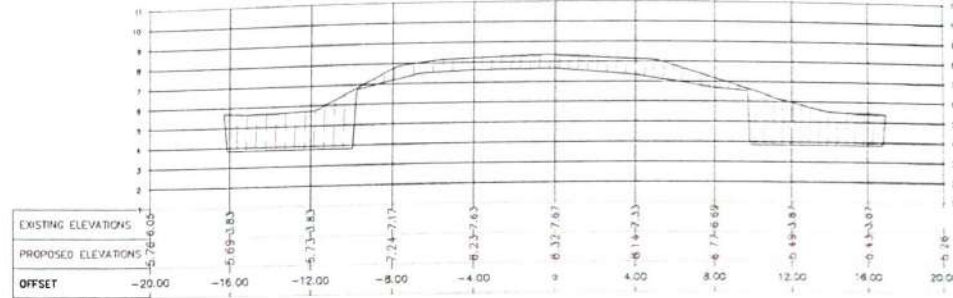

3+600.00

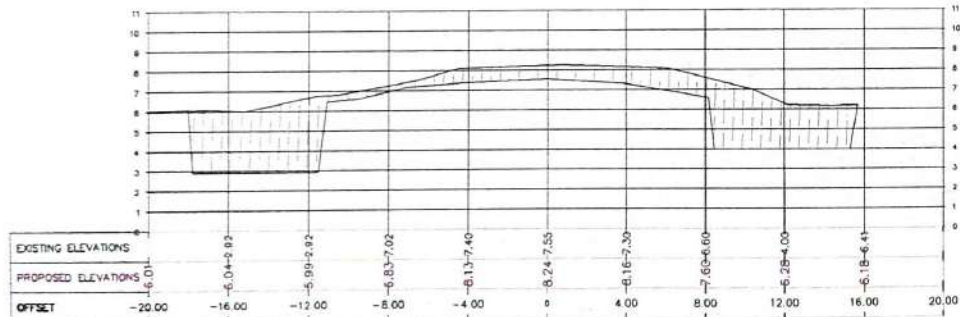

3+650.00

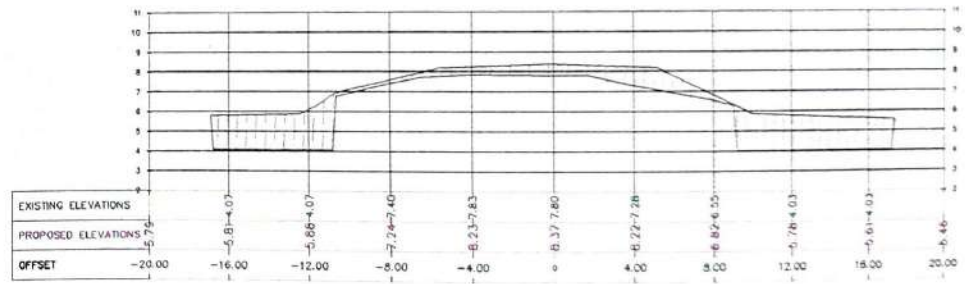

PEMERINTAH KABUPATEN KUTAI KARTANEGARA



DINAS PEKERJAAN UMUM KABUPATEN
KUTAI KARTANEGARA
JALAN WOLTER MONGINSIDI KOMPLEK PERKANTORAN BUPATI KUTAI
KARTANEGARA

KEGIATAN : PENYELENGGARAAN JALAN
KABUPATEN/KOTA

PEKERJAAN: LANJUTAN PEMBANGUNAN
JALAN KUYUNG MUARA
WIS-KAYU BATU MUARA MUNTAI

TAHUN ANGGARAN : 2024

DISETUJUI OLEH,
KONSULTAN SUPERVISI
CV. KARYA PRATAMA CONSULTANT

Albert Bantika Nari
ALBERT BANTIKA NARI, ST.
Site Engineer

DIPERIKSA OLEH,
KONSULTAN SUPERVISI
CV. KARYA PRATAMA CONSULTANT

Abdurrahim Berti
ABDURRAHIM BERTI, ST.Tr.
Inspector

DIBUAT OLEH,
KONTRAKTOR PELAKSANA
PT. LINGGUL SOKAJA



Nardi Anis
NARDI ANIS, ST
Manager Proyek


JUDUL GAMBAR : NO. LEMBAR :

ASBUILT DRAWING


SKALA :

V : 1:250
H : 1:200


3+675.00

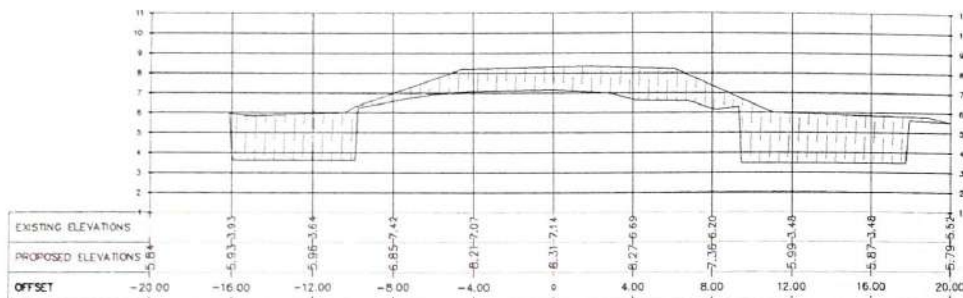


3+725.00

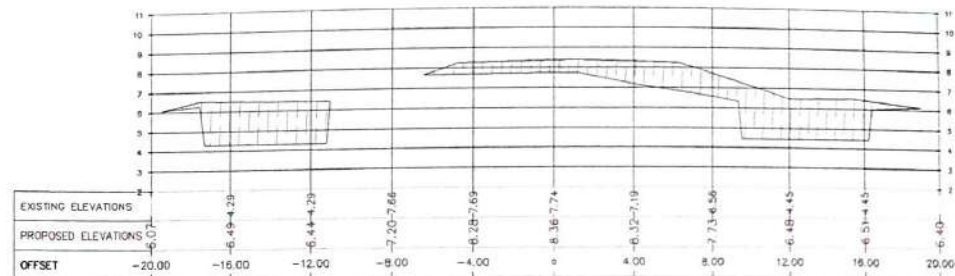

3+700.00

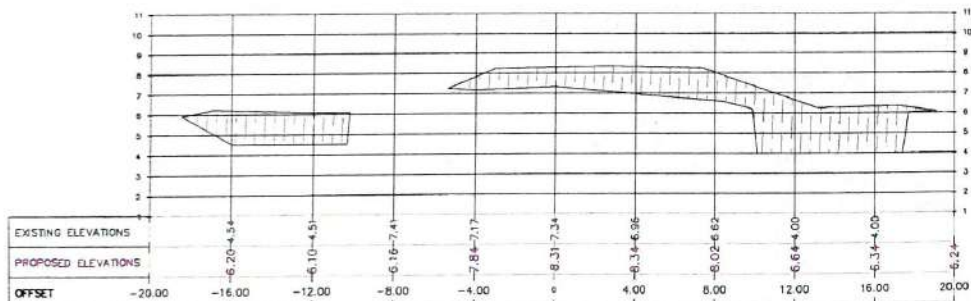

3+750.00

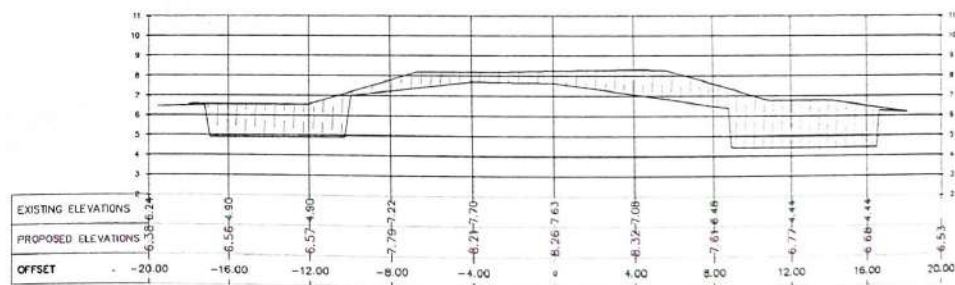

PEMERINTAH KABUPATEN KUTAI KARTANEGARA



DINAS PEKERJAAN UMUM KABUPATEN
KUTAI KARTANEGARA
JALAN WOLTER MONGINSIDI KOMPLEK PERKANTORAN BUPATI KUTAI
KARTANEGARA

KEGIATAN : PENYELENGGARAAN JALAN
KABUPATENKOTA

PEKERJAAN: LANJUTAN PEMBANGUNAN
JALAN KUYUNG MUARA
WIS-KAYU BATU MUARA MUNTAI

TAHUN ANGGARAN : 2024

DISETUJUI OLEH,
KONSULTAN SUPERVISI
CV. KARYA PRATAMA CONSULTANT

Albert Bantika Nari
ALBERT BANTIKA NARI, ST.
Site Engineer

DIPERIKSA OLEH,
KONSULTAN SUPERVISI
CV. KARYA PRATAMA CONSULTANT

Abdurrahim Berti
ABDURRAHIM BERTI, ST.T
Inspector

DIBUAT OLEH,
KONTRAKTOR PELAKSANA
PT. UNGGUL SOKAJA

Hardianis
HARDIANIS, ST
Manager Proyek

JUDUL GAMBAR : NO. LEMBAR :


ASBUILT DRAWING

SKALA :


V : 1:250

H : 1:200


3+775.00

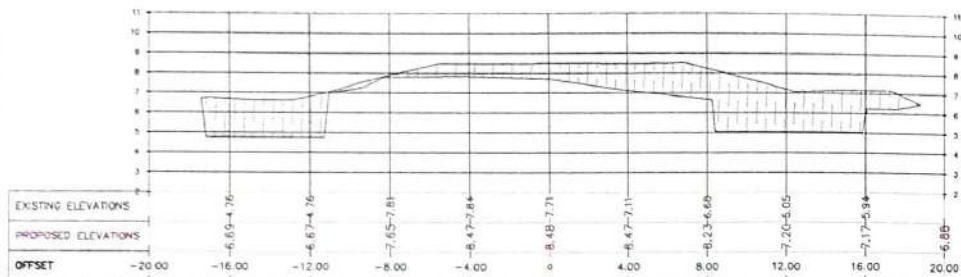


3+825.00

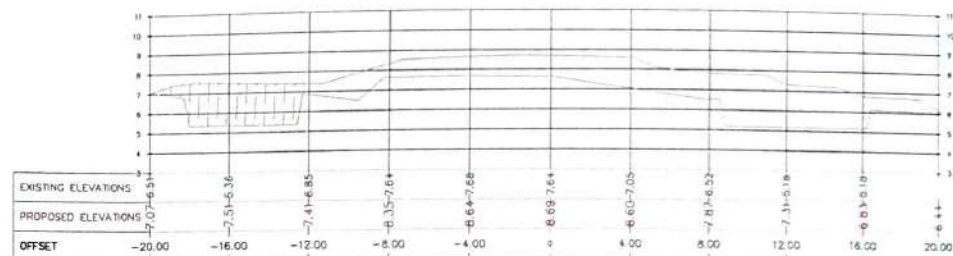

3+800.00

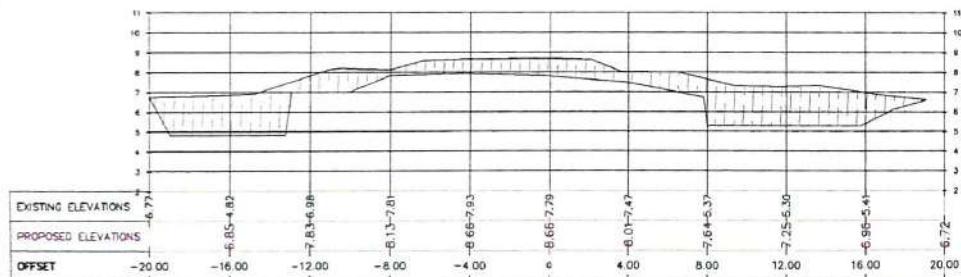


3+835.00

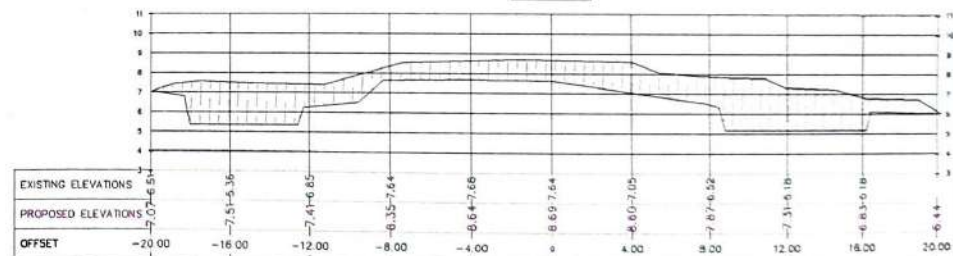




PEMERINTAH KABUPATEN KUTAI KARTANEGARA
DINAS PEKERJAAN UMUM KABUPATEN
KUTAI KARTANEGARA
JALAN WOLTER MONDINGSO KOMPLEK PERKANTORAN BUPATI KUTAI
KARTANEGARA

KEGIATAN : PENYELENGGARAAN JALAN
KABUPATENKOTA
PEKERJAAN: LANJUTAN PEMBANGUNAN
JALAN KUYUNG MUARA
WIS-KAYU BATU MUARA MUNTAI
TAHUN ANGGARAN : 2024

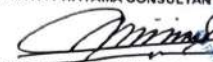DISETUJUI OLEH,
KONSULTAN SUPERVISI
CV. KARYA PRATAMA CONSULTANT

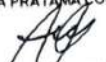ALBERT BANTIKA NARI, ST.
Site Engineer


DIPERIKSA OLEH,
KONSULTAN SUPERVISI
CV. KARYA PRATAMA CONSULTANT

ABDURRAHIM BERTI, ST.
Inspector

DIBUAT OLEH,
KONTRAKTOR PELAKSANA
PT. UNGGUL SOKAJA


HARDI ANIS, ST.
Manager Proyek

JUDUL GAMBAR :
ASBUILT DRAWING
NO. LEMBAR :
SKALA :
V : 1/250
H : 1/200

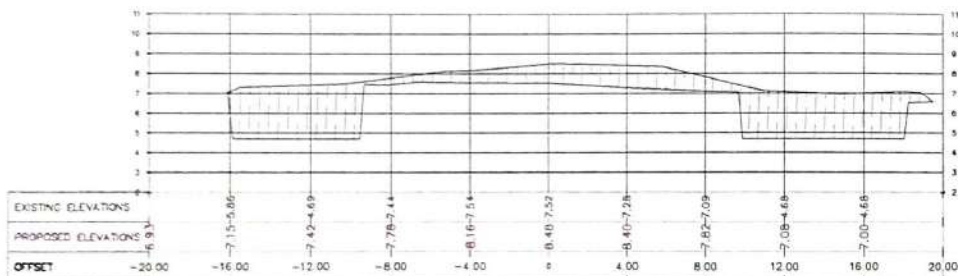
3+865.00



3+875.00

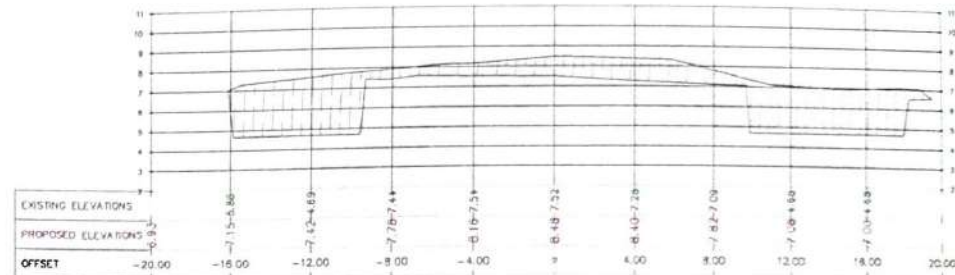

3+900.00

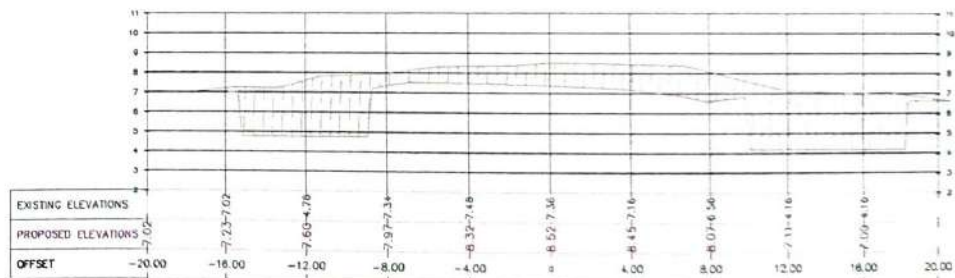

PEMERINTAH KABUPATEN KUTAI KARTANEGARA



DINAS PEKERJAAN UMUM KABUPATEN
KUTAI KARTANEGARA
JALAN WOLTER MONINGSIDI KOMPLEK PERKANTORAN BUPATI KUTAI
KARTANEGARA

KEGIATAN : PENYELENGGARAAN JALAN
KABUPATENKOTA

PEKERJAAN: LANJUTAN PEMBANGUNAN
JALAN KUYUNG MUARA
WIS-KAYU BATU MUARA MUNTAI

TAHUN ANGGARAN : 2024

DISETUJUI OLEH,

KONSULTAN SUPERVISI
CV. KARYA PRATAMA CONSULTANT

ALBERT BANTIKA NARI, ST.
Site Engineer

DIPERIKSA OLEH,

KONSULTAN SUPERVISI
CV. KARYA PRATAMA CONSULTANT

ABDURRAHIM BERTI, ST.T
Inspektur

DIBUAT OLEH,

KONTRAKTOR PELAKSANA
PT. UNGGUL SOKAJA

HARDI ANIS, ST
Manager Proyek

JUDUL GAMBAR :

ASBUILT DRAWING


NO. LEMBAR :

SKALA :


V : 1:250

H : 1:200


3+925.00

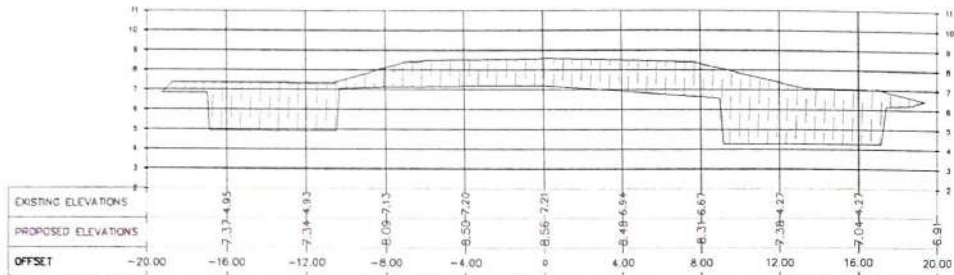


3+975.00

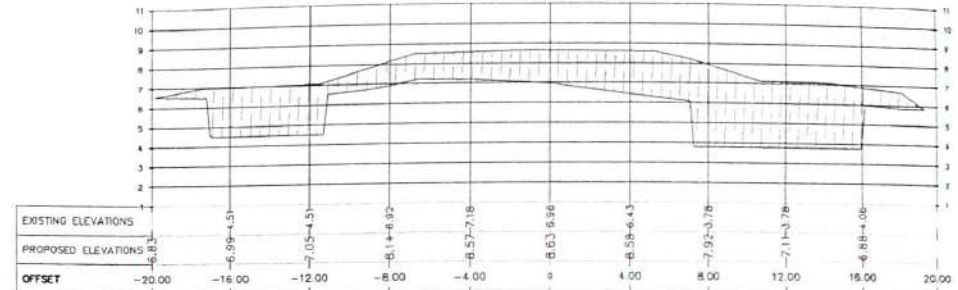

3+950.00

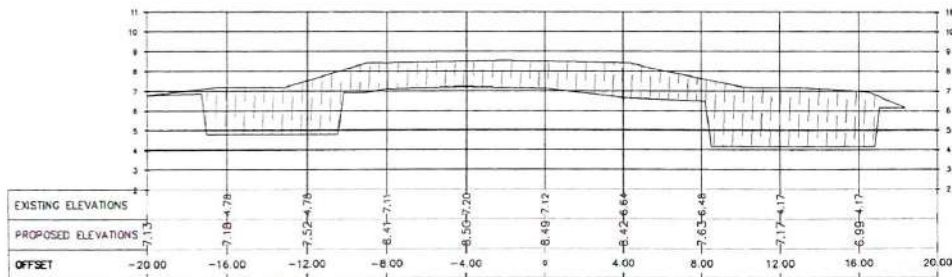

4+000.00

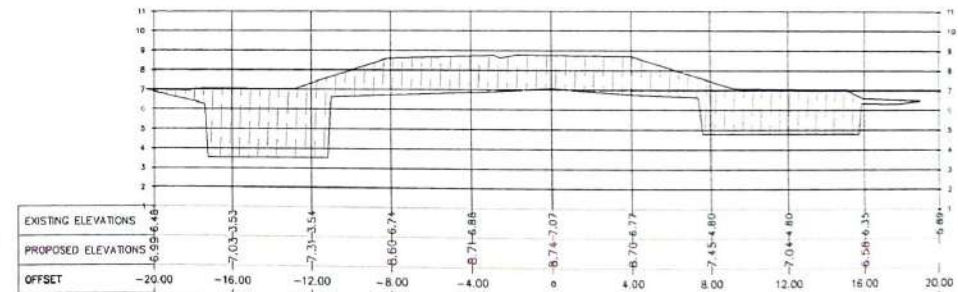

PEMERINTAH KABUPATEN KUTAI KARTANEGARA



DINAS PEKERJAAN UMUM KABUPATEN
KUTAI KARTANEGARA
JALAN WOLTER MONGINSIDI KOMPLEK PERKANTORAN BUPATI KUTAI
KARTANEGARA

KEGIATAN : PENYELENGGARAAN JALAN
KABUPATENKOTA

PEKERJAAN: LANJUTAN PEMBANGUNAN
JALAN KUYUNG MUARA
WIS-KAYU BATU MUARA MUNTAI

TAHUN ANGGARAN : 2024

DISETUJUI OLEH,

KONSULTAN SUPERVISI

CV. KARYA PRATAMA CONSULTANT

ALBERT BANTIKA NARI, ST.
Site Engineer

DIPERIKSA OLEH,

KONSULTAN SUPERVISI

CV. KARYA PRATAMA CONSULTANT

ABDURRAHIM BERTI, ST.T
Inspector

DIBUAT OLEH,

KONTRAKTOR PELAKSANA
PT. UNGGUL SOKAJA

MARJI ANIS, ST
Manager Proyek

JUDUL GAMBAR :

ASBUILT DRAWING


NO. LEMBAR :

SKALA :


V : 1:250

H : 1:200


4+025.00

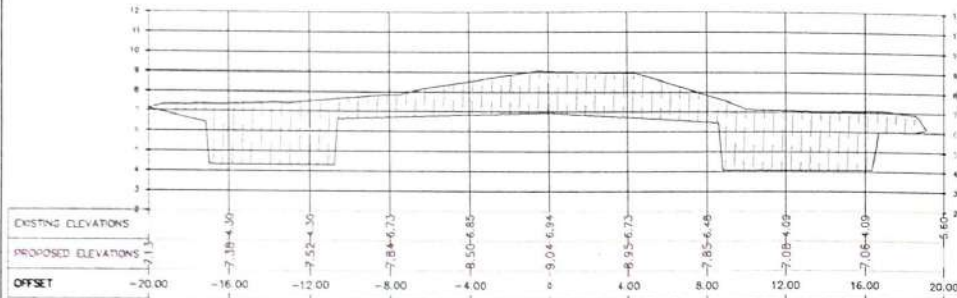


4+075.00

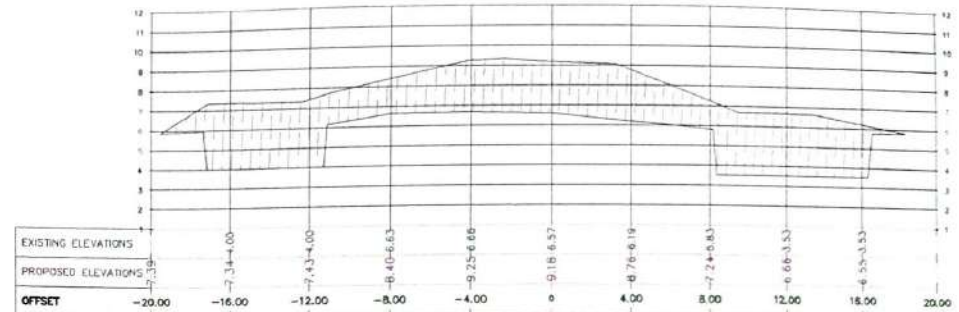

4+050.00

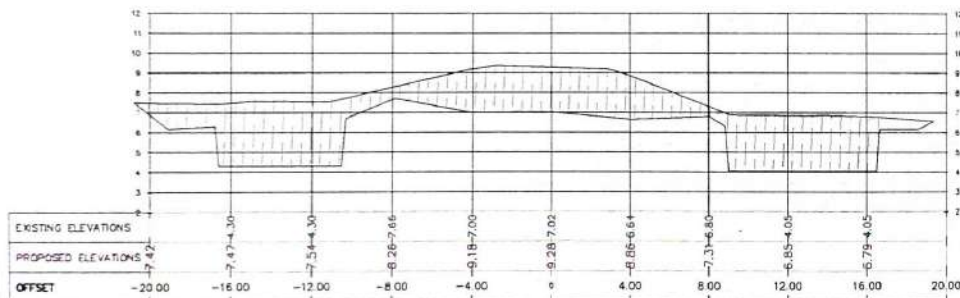

4+100.00

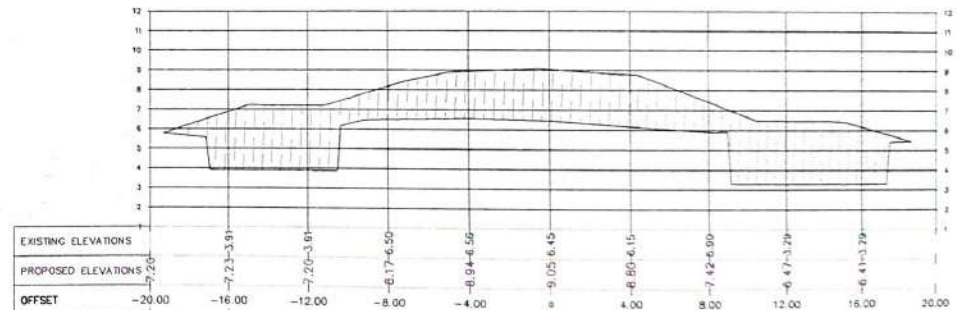



PEMERINTAH KABUPATEN KUTAI KARTANEGARA
DINAS PEKERJAAN UMUM KABUPATEN
KUTAI KARTANEGARA
JALAN WOLTER MONGGIDI KOMPLEK PERKANTORAN BUPATI KUTAI
KARTANEGARA

KEGIATAN : PENYELENGGARAAN JALAN
KABUPATENKOTA
PEKERJAAN: LANJUTAN PEMBANGUNAN
JALAN KUYUNG MUARA
WIS-KAYU BATU MUARA MUNTAI
TAHUN ANGGARAN : 2024

DISETUJUI OLEH,
KONSULTAN SUPERVISI
CV. KARYA PRATAMA CONSULTANT

ALBERT BANTIKA NARI, ST.
Site Engineer



DIPERIKSA OLEH,
KONSULTAN SUPERVISI
CV. KARYA PRATAMA CONSULTANT


ABDURRAHMAN BERTI, ST.
Inspektur


DIBUAT OLEH,
KONTRAKTOR PELAKSANA
PT. UNGGUL SOKAJA

H. R. ANIS, ST.
Manager Proyek

JUDUL GAMBAR :
ASBUILT DRAWING
NO. LEMBAR :
SKALA :
V : 1:250
H : 1:200

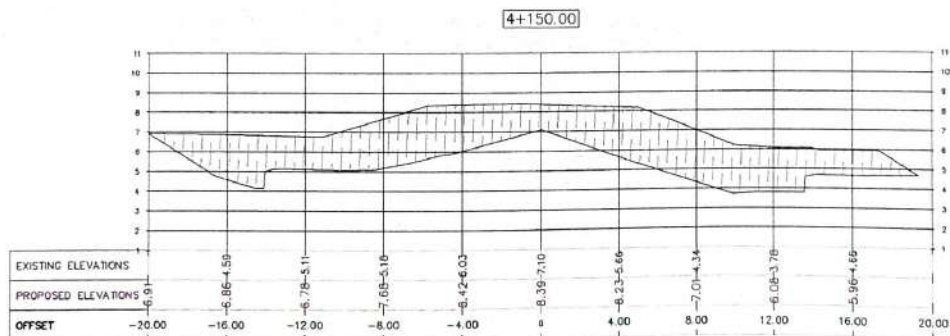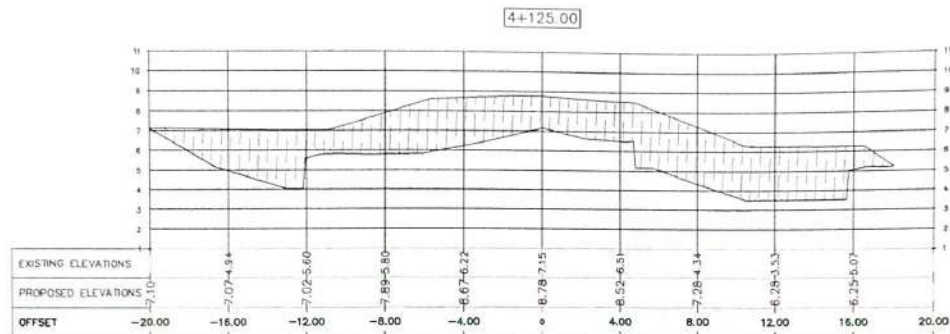

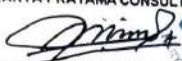PEMERINTAH KABUPATEN KUTAI KARTANEGARA  DINAS PEKERJAAN UMUM KABUPATEN KUTAI KARTANEGARA JALAN WOLTER MONGINSIDI KOMPLEK PERKANTORAN BUPATI KUTAI KARTANEGARA	KEGIATAN : PENYELENGGARAAN JALAN KABUPATEN/KOTA	DISETUJUI OLEH, KONSULTAN SUPERVISI CV. KARYA PRATAMA CONSULTANT  ALBERT BANTIKA NARI, ST. Site Engineer	DIPERIKSA OLEH, KONSULTAN SUPERVISI CV. KARYA PRATAMA CONSULTANT  ABDURRAHIM BERTI, ST.r.T Inspektur	DIBUAT OLEH, KONTRAKTOR PELAKSANA PT. UNGGUL SOKAJA  HARJO AMIS, ST Manager Proyek	JUDUL GAMBAR : ASBUILT DRAWING	NO. LEMBAR : SKALA : V : 1:250 H : 1:200
	PEKERJAAN: LANJUTAN PEMBANGUNAN JALAN KUYUNG MUARA WIS-KAYU BATU MUARA MUNTAI					
	TAHUN ANGGARAN : 2024					

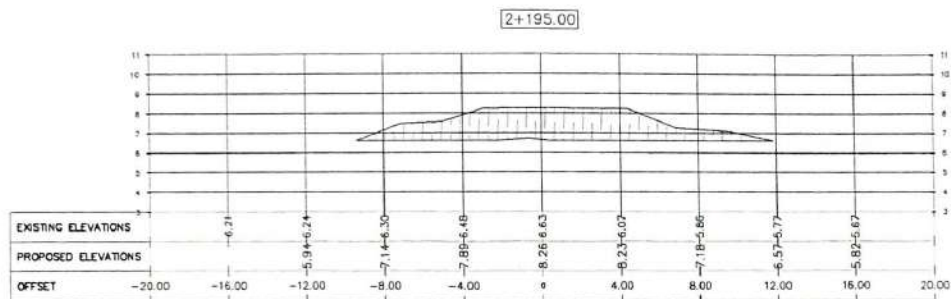

PEMERINTAH KABUPATEN KUTAI KARTANEGARA



DINAS PEKERJAAN UMUM KABUPATEN
KUTAI KARTANEGARA
JALAN WOLTER MONGINSIDI KOMPLEK PERKANTORAN BUPATI KUTAI
KARTANEGARA

KEGIATAN : PENYELENGGARAAN JALAN
KABUPATENKOTA

PEKERJAAN: LANJUTAN PEMBANGUNAN
JALAN KUYUNG MUARA
WIS-KAYU BATU MUARA MUNTAI

TAHUN ANGGARAN : 2024

DISETUJUI OLEH,

KONSULTAN SUPERVISI
CV. KARYA PRATAMA CONSULTANT

Albert Bantika Nari
ALBERT BANTIKA NARI, ST.
Site Engineer

DIPERIKSA OLEH,

KONSULTAN SUPERVISI
CV. KARYA PRATAMA CONSULTANT

Abdurrahman Berti
ABDURRAHMAN BERTI, ST.T
Inspector

DIBUAT OLEH,

KONTRAKTOR PELAKSANA
PT. UNGGUL SOKAJA

Haroi Anis
HAROI ANIS, ST
Manager Proyek

JUDUL GAMBAR :


ASBUILT DRAWING

NO. LEMBAR :


SKALA :

V : 1:250
H : 1:200


2+100.00

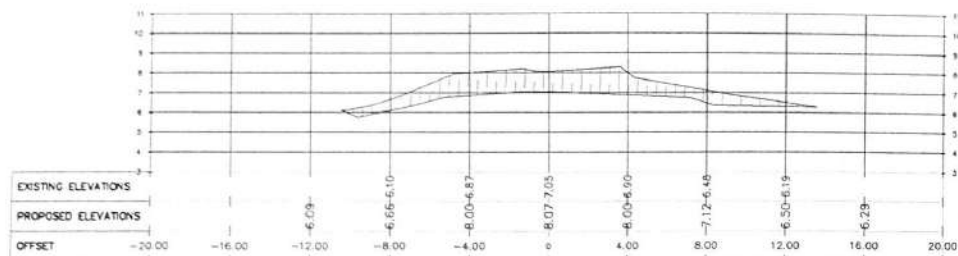


2+150.00




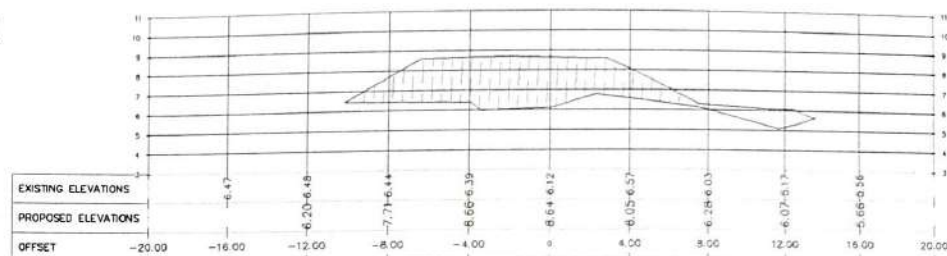



2+125.00

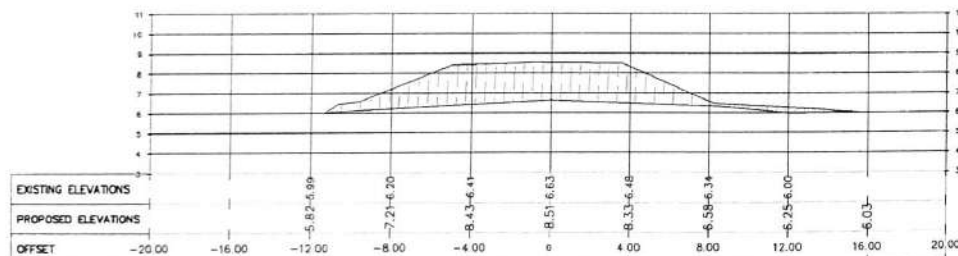


2+175.00

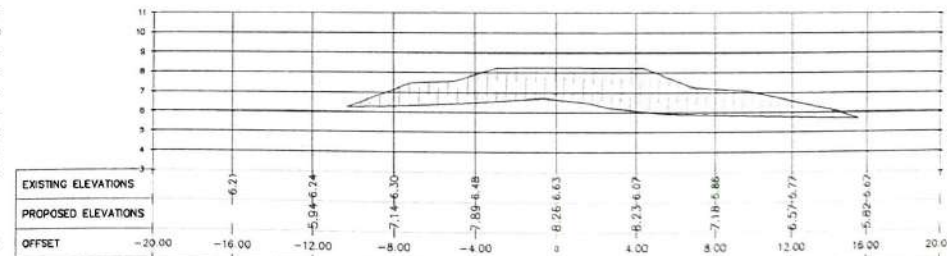

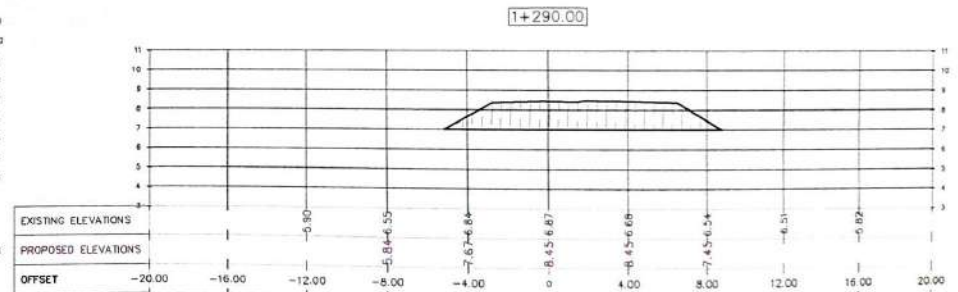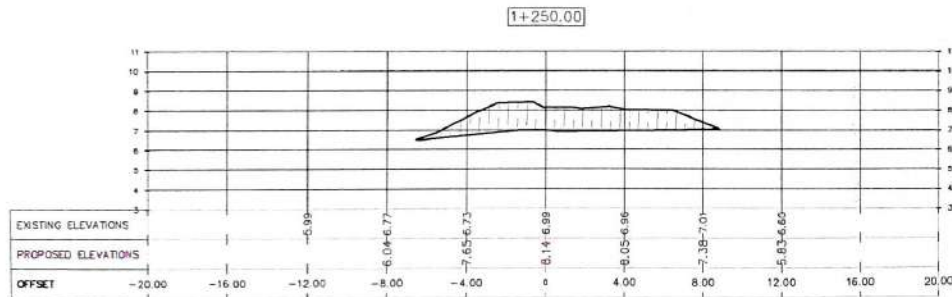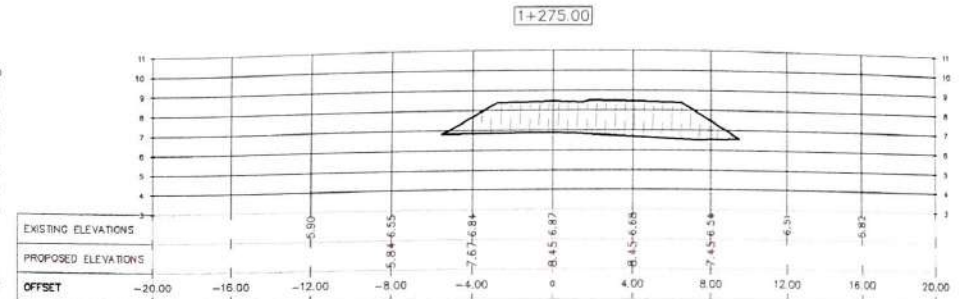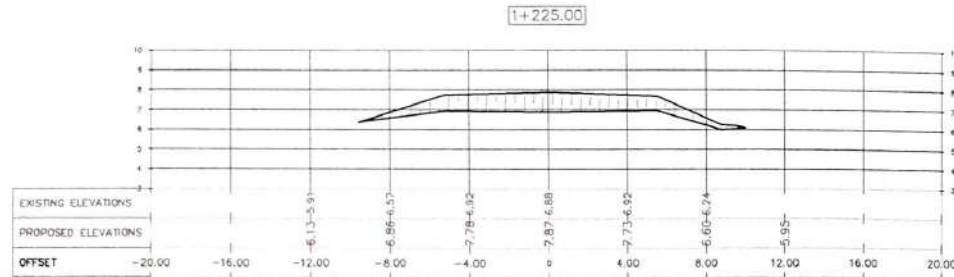

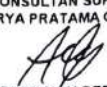PEMERINTAH KABUPATEN KUTAI KARTANEGARA  DINAS PEKERJAAN UMUM KABUPATEN KUTAI KARTANEGARA JALAN WOLTER MONGINSIDI KOMPLEK PERKANTORAN BUPATI KUTAI KARTANEGARA	KEGIATAN : PENYELENGGARAAN JALAN KABUPATENKOTA	DISETUJUI OLEH, KONSULTAN SUPERVISI CV. KARYA PRATAMA CONSULTANT  ALBERT BANTIKA NARI, ST. Site Engineer	DIPERIKSA OLEH, KONSULTAN SUPERVISI CV. KARYA PRATAMA CONSULTANT  ABDURRAHIM BERTI, ST.T Inspektur	DIBUAT OLEH, KONTRAKTOR PELAKSANA PT. UNGGUL SOKAJA  HARDIANIS, ST Manager Proyek	JUDUL GAMBAR : ASBUILT DRAWING	NO. LEMBAR : SKALA :
	PEKERJAAN: LANJUTAN PEMBANGUNAN JALAN KUYUNG MUARA WIS-KAYU BATU MUARA MUNTAI					
	TAHUN ANGGARAN : 2024					

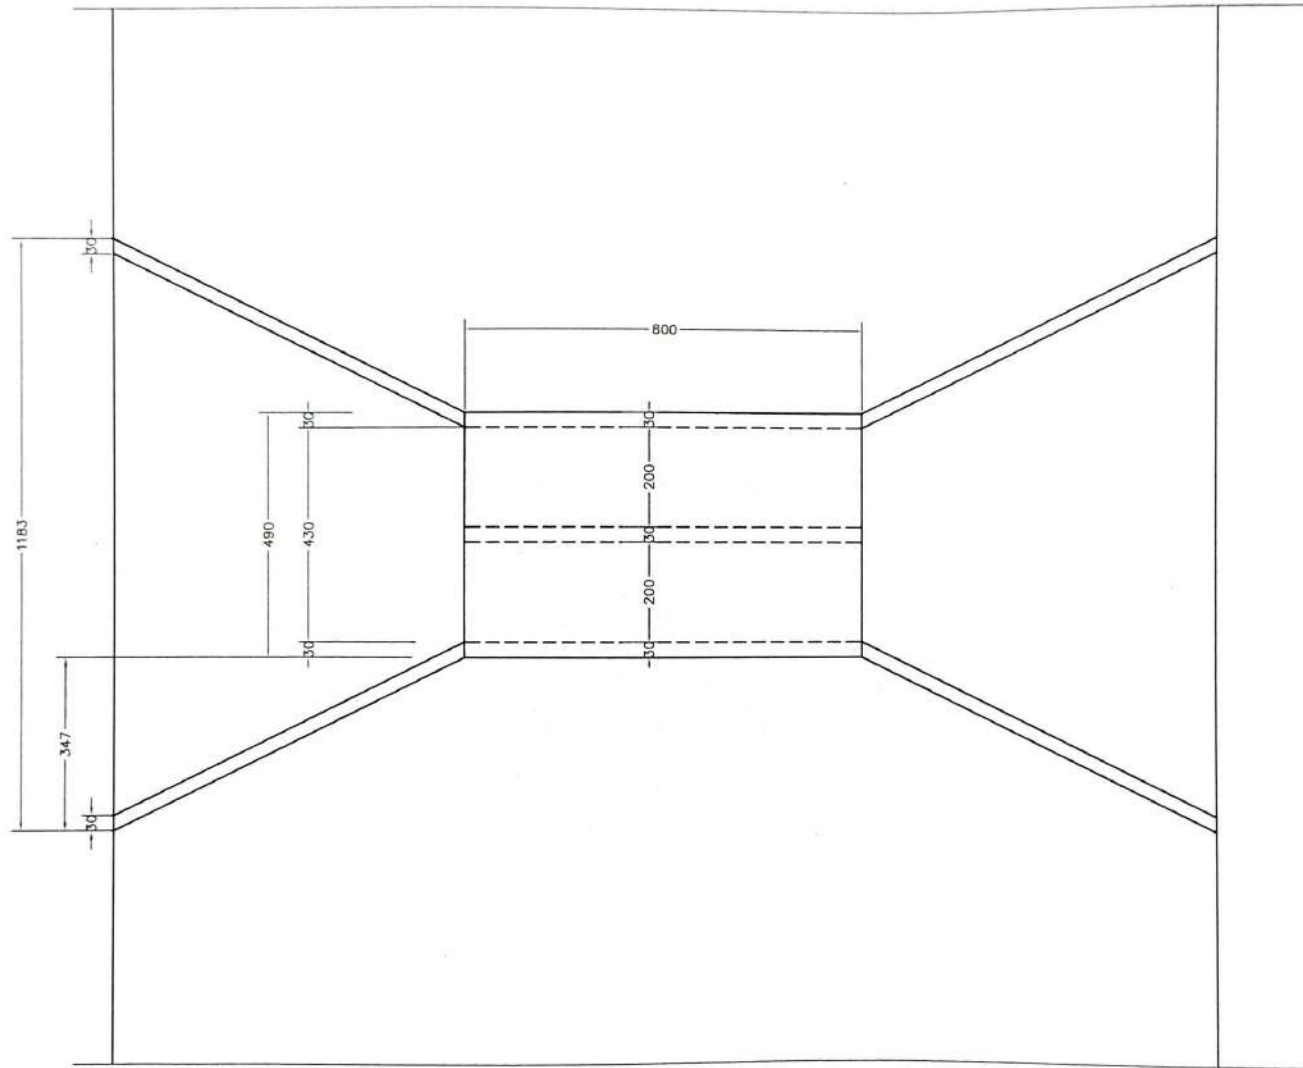

DENAH BOX CULVERT
SKALA 1 : 100



PEMERINTAH KABUPATEN KUTAI KARTANEGARA
DINAS PEKERJAAN UMUM KABUPATEN
KUTAI KARTANEGARA
JALAN WOLTER MONGINSIDI KOMPLEK PERKANTORAN BUPATI KUTAI
KARTANEGARA

KEGIATAN : PENYELENGGARAAN JALAN
KABUPATENKOTA
PEKERJAAN : LANJUTAN PEMBANGUNAN
JALAN KUYUNG MUARA
WIS-KAYU BATU MUARA MUNTAI
TAHUN ANGGARAN : 2024


DISETUJUI OLEH,
KONSULTAN SUPERVISI
CV. KARYA PRATAMA CONSULTANT
Albert Bantika Nari, ST.
ALBERT BANTIKA NARI, ST.
Site Engineer




DIPERIKSA OLEH,
KONSULTAN SUPERVISI
CV. KARYA PRATAMA CONSULTANT
Abdurrahim Berti, ST.T
ABDURRAHIM BERTI, ST.T
Inspektur

DIBUAT OLEH,
KONTRAKTOR PELAKSANA
PT. UNGGUL SOKAJA
Hardi Anis, ST
HARDI ANIS, ST
Manager Proyek

JUDUL GAMBAR :
ASBUILT DRAWING
NO. LEMBAR :
SKALA :

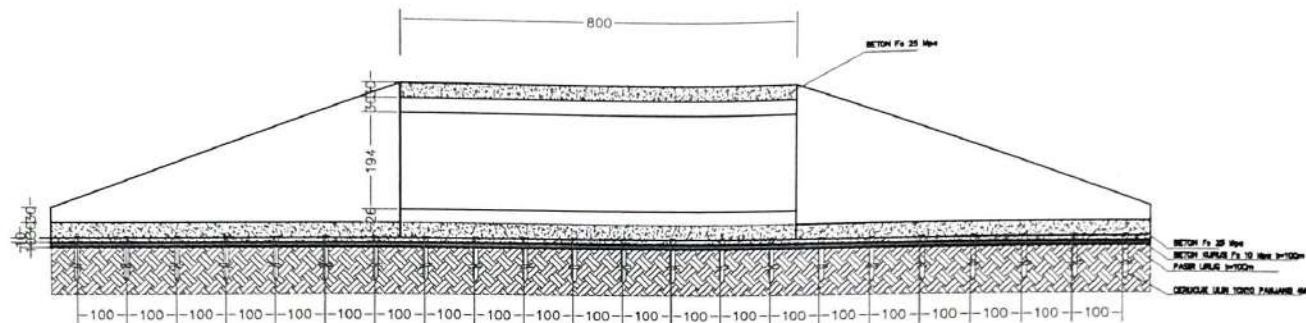

POTONGAN MEMANJANG
SKALA 1 : 100

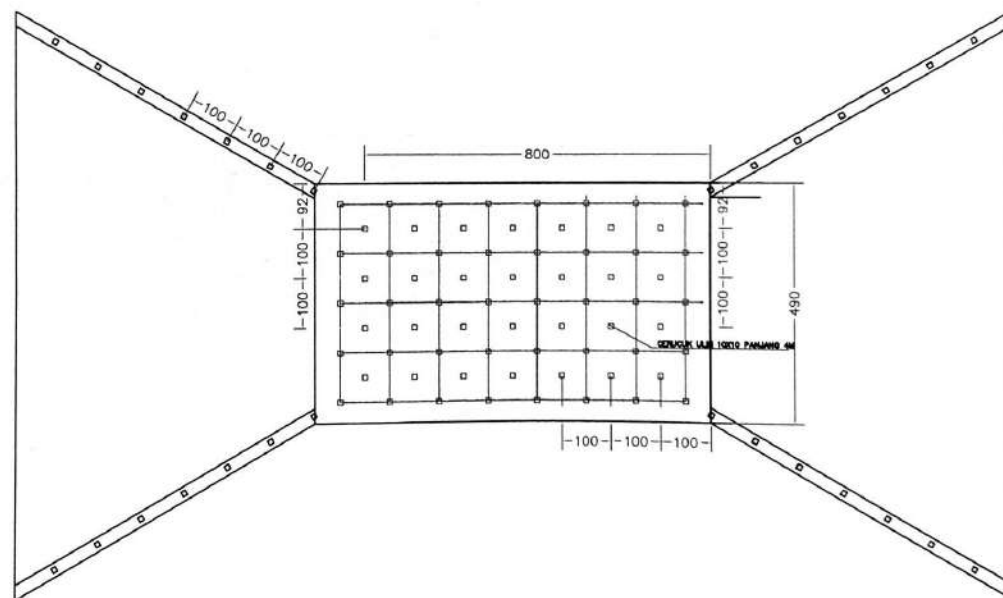

DENAH CERURUK ULIN
SKALA 1 : 100

PEMERINTAH KABUPATEN KUTAI KARTANEGARA



DINAS PEKERJAAN UMUM KABUPATEN
KUTAI KARTANEGARA
JALAN WOLTER MONGINSIDI KOMPLEK PERKANTORAN BUPATI KUTAI
KARTANEGARA

KEGIATAN : PENYELENGGARAAN JALAN
KABUPATEN/KOTA

PEKERJAAN : LANJUTAN PEMBANGUNAN
JALAN KUYUNG MUARA
WIS-KAYU BATU MUARA MUNTAI

TAHUN ANGGARAN : 2024

DISETUJUI OLEH,
KONSULTAN SUPERVISI
CV. KARYA PRATAMA CONSULTANT

Albert Bantika Nari, ST.
ALBERT BANTIKA NARI, ST.
Site Engineer

DIPERIKSA OLEH,
KONSULTAN SUPERVISI
CV. KARYA PRATAMA CONSULTANT


Abourrahim Berti, ST.
ABOURRAHIM BERTI, ST.
Inspector

DIBUAT OLEH,
KONTRAKTOR PELAKSANA
PT. UNGOUL SOKAJA


Hardi Anis, ST.
HARDI ANIS, ST
Manager Proyek

JUDUL GAMBAR : NO. LEMBAR :

ASBUILT DRAWING SKALA :

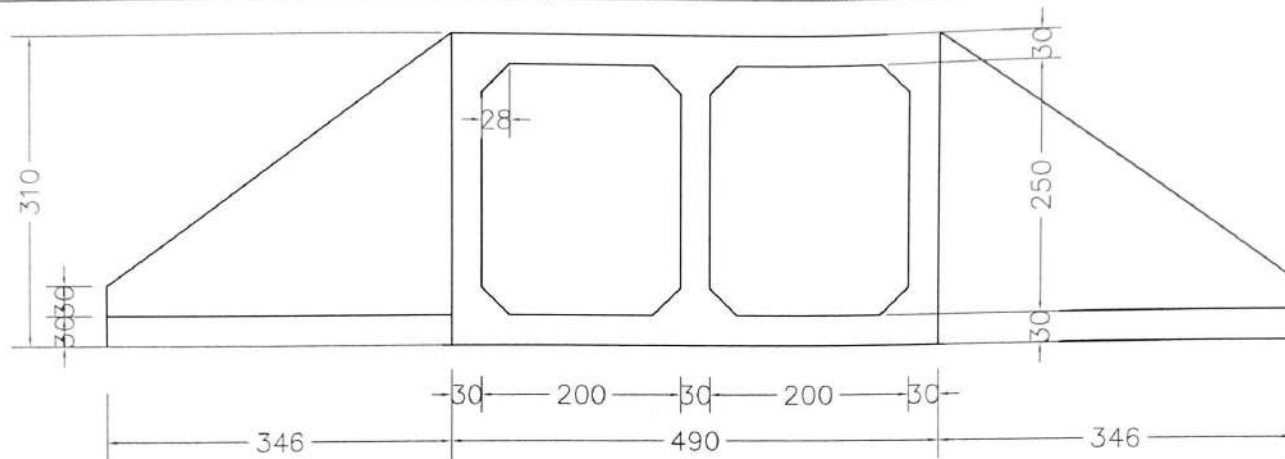


TAMPAK BOX CULVERT
SKALA 1 : 50

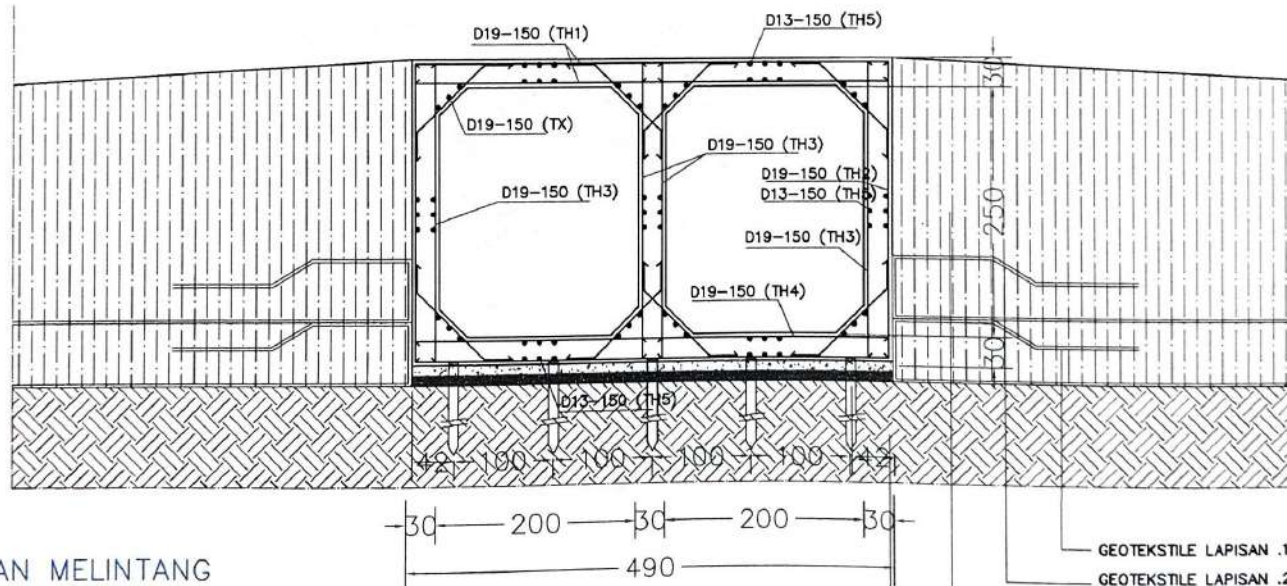

POTONGAN MELINTANG
SKALA 1 : 50

GEOTEKSTILE LAPISAN .1BADAN JALAN
GEOTEKSTILE LAPISAN .2BADAN JALAN
LAPISAN TIMBUNAN BIASA GALIAN LOKASI
TANAH EXISTING

PEMERINTAH KABUPATEN KUTAI KARTANEGARA DINAS PEKERJAAN UMUM KABUPATEN KUTAI KARTANEGARA JALAN WOLTER MONGINSIDI KOMPLEK PERKANTORAN BUPATI KUTAI KARTANEGARA	KEGIATAN : PENYELENGGARAAN JALAN KABUPATENKOTA PEKERJAAN: LANJUTAN PEMBANGUNAN JALAN KUYUNG MUARA WIS-KAYU BATU MUARA MUNTAI TAHUN ANGGARAN : 2024	DISETUJUI OLEH, KONSULTAN SUPERVISI CV. KARYA PRATAMA CONSULTANT <i>Albert Bantika Nari</i> ALBERT BANTIKA NARI, ST. Site Engineer	DIPERIKSA OLEH, KONSULTAN SUPERVISI CV. KARYA PRATAMA CONSULTANT <i>Abdurrahm Berti</i> ABDURRAHM BERTI, ST.Tr.T Inspector	DIBUAT OLEH, KONTRAKTOR PELAKSANA PT. UNGGUL SOKAJA <i>Harold Rnis</i> HAROLD RNIS, ST Manager Proyek	JUDUL GAMBAR : NO. LEMBAR : ASBUILT DRAWING SKALA :
---	---	--	--	---	---

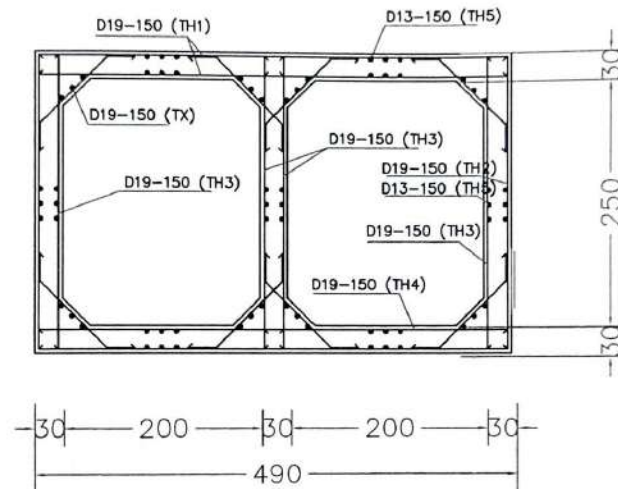

DETAIL PENULANGAN
SKALA 1 : 50

PEMERINTAH KABUPATEN KUTAI KARTANEGARA



DINAS PEKERJAAN UMUM KABUPATEN
KUTAI KARTANEGARA
JALAN WOLTER MONINGSIDI KOMPLEK PERKANTORAN BUPATI KUTAI
KARTANEGARA

KEGIATAN : PENYELENGGARAAN JALAN
KABUPATENKOTA

PEKERJAAN: LANJUTAN PEMBANGUNAN
JALAN KUYUNG MUARA
WIS-KAYU BATU MUARA MUNTAI

TAHUN ANGGARAN : 2024

DISETUJUI OLEH,

KONSULTAN SUPERVISI
CV. KARYA PRATAMA CONSULTANT

ALBERT BANTIKA NARI, ST.
Site Engineer

DIPERIKSA OLEH,

KONSULTAN SUPERVISI
CV. KARYA PRATAMA CONSULTANT

ABDURRAHIM BERTI, ST. T
Inspektur

DIBUAT OLEH,

KONTRAKTOR PELAKSANA
PT. UNGGUL SOKAJA


WARDYANIS, ST
Manager Proyek

JUDUL GAMBAR :


ASBUILT DRAWING

NO. LEMBAR :


SKALA :

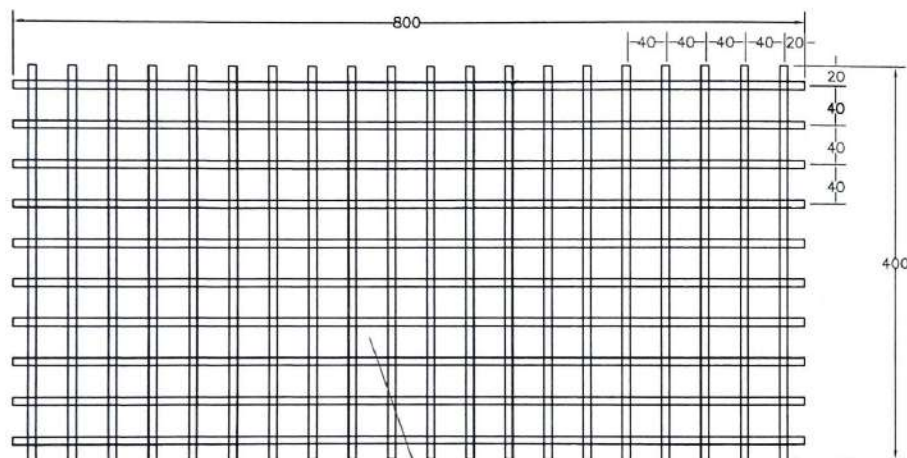

RAJUTAN KAYU dia 8-10 cm MODUL RAJUT 40X40cm
MODUL RAJUT 40X40cm

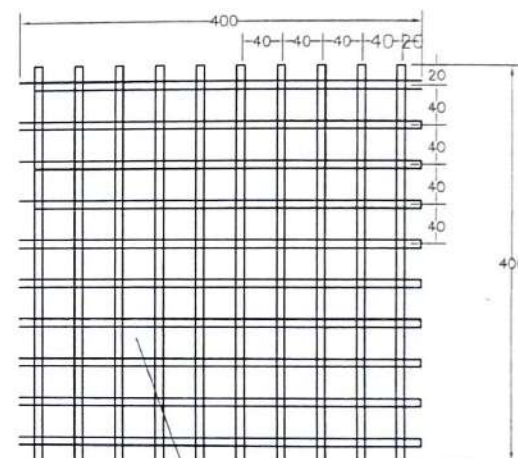

RAJUTAN KAYU dia 8-10 cm MODUL RAJUT 40X40cm
MODUL RAJUT 40X40cm

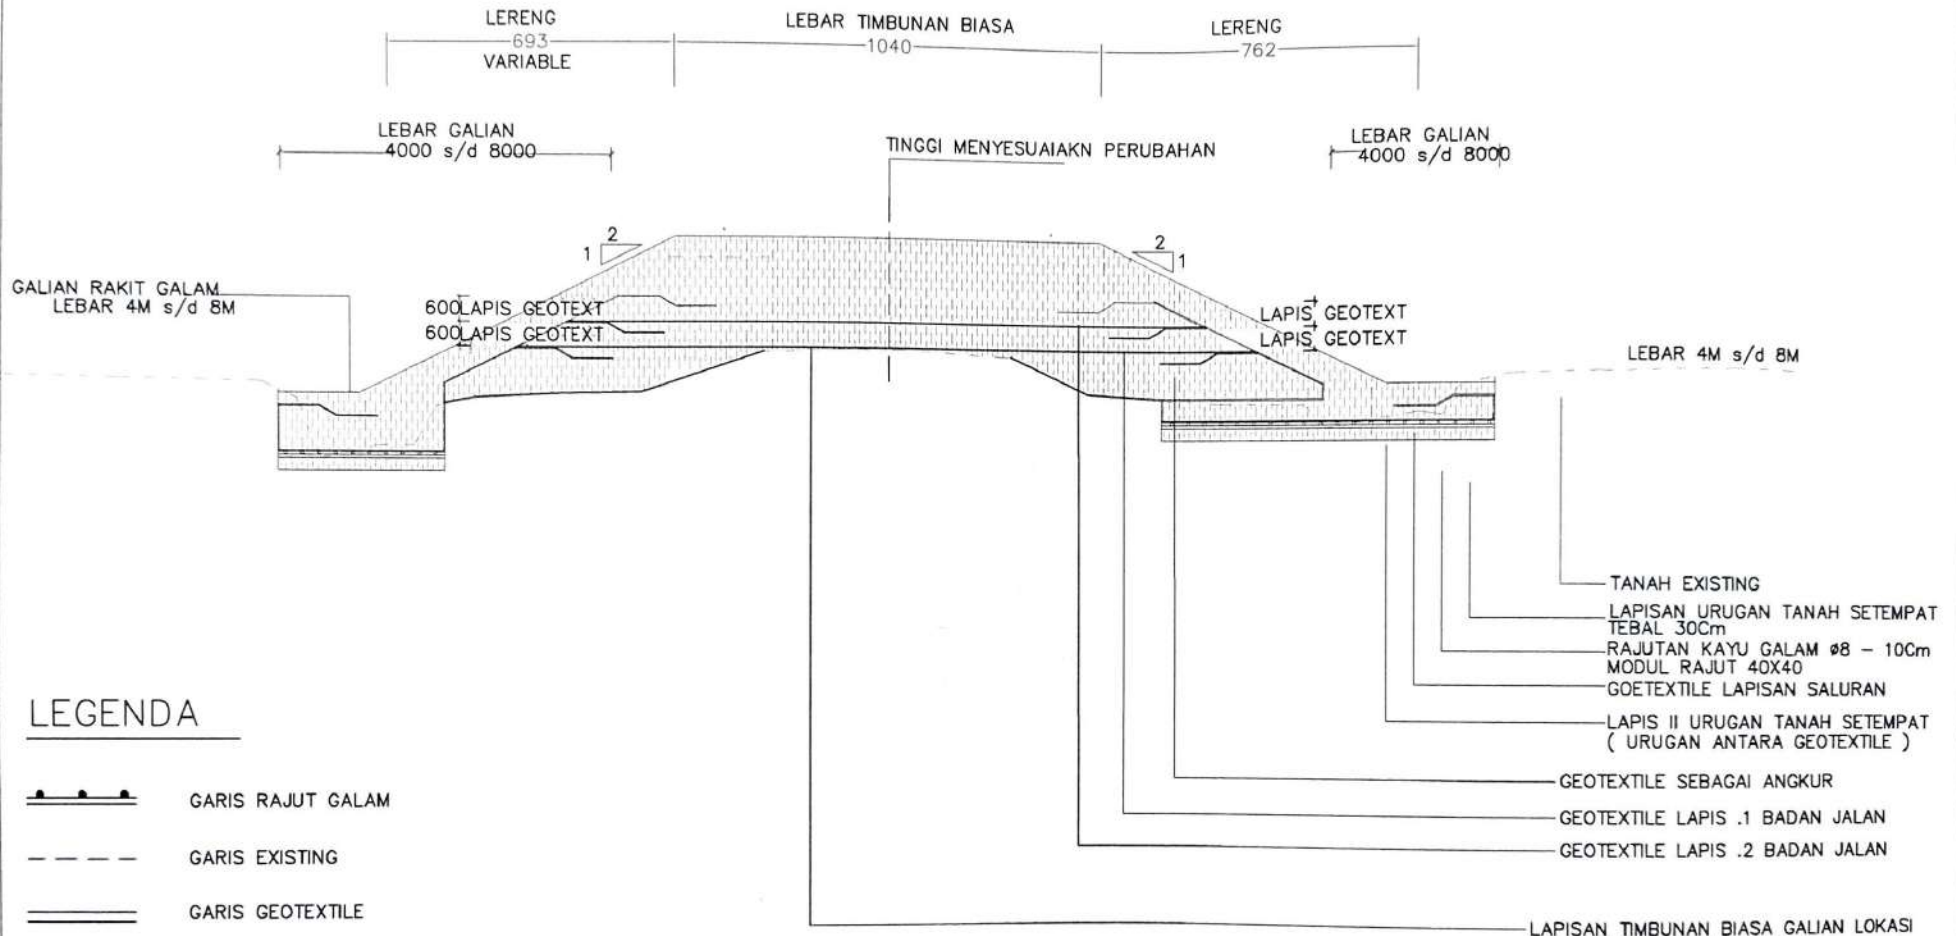

LEGENDA

- GARIS RAJUT GALAM
- GARIS EXISTING
- GARIS GEOTEXTILE

- TANAH TIMBUNAN BIASA (GALIAN LOKASI SETEMPAT)

DETAIL TYPICAL JALAN
SKALA 1 : 20



DISETUJUI OLEH,
KONSULTAN SUPERVISI
CV. KARYA PRATAMA CONSULTANT

ALBERT SANTIKA NARI, ST.
Site Engineer


DIPERIKSA OLEH,
KONSULTAN SUPERVISI
CV. KARYA PRATAMA CONSULTANT


ABDURRAHIM BERTI, S.Tr.T.
Inspektur

DIBUAT OLEH,
KONTRAKTOR PELAKSANA
PT. UNGGUL SOKAJA


WARDANIS, ST
Manager Proyek

JUDUL GAMBAR :	NO. LEMBAR :
ASBUILT DRAWING	SKALA :

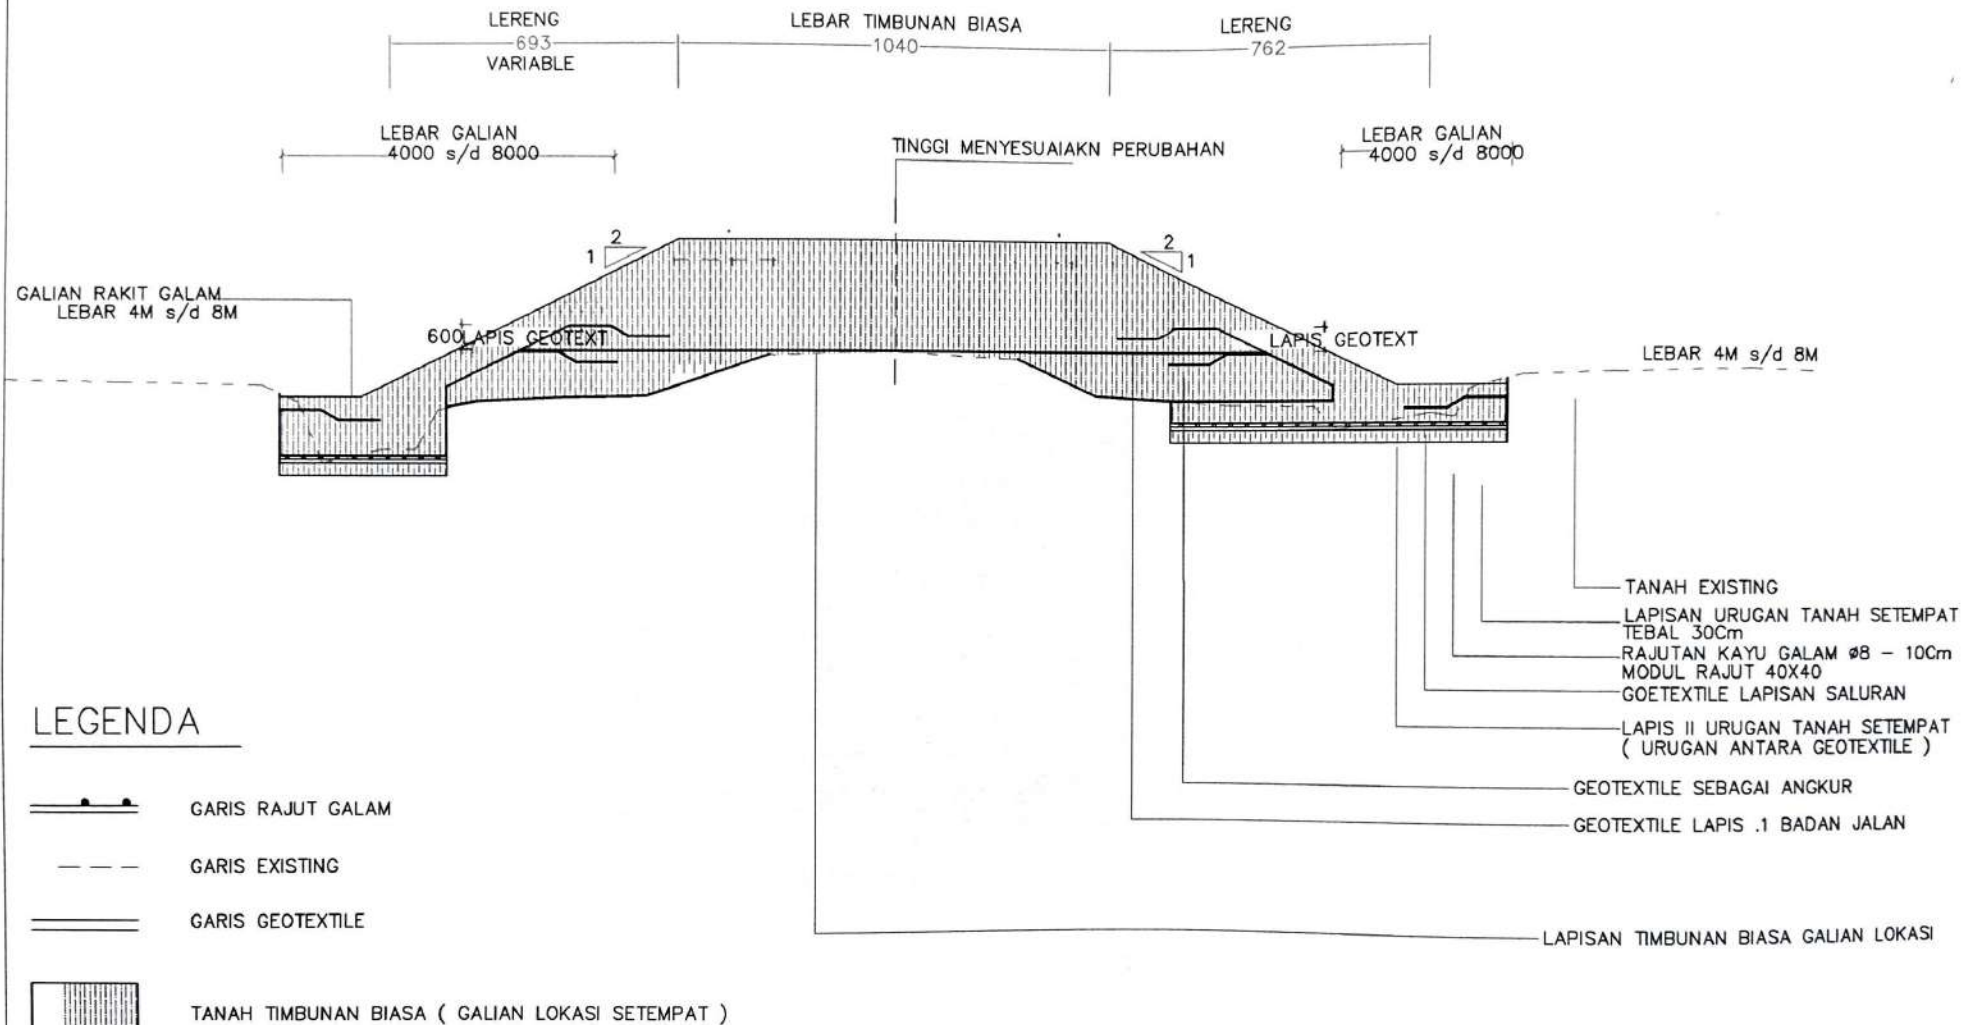

DETAIL TYPIKAL JALAN

SKALA 1 : 20